


OLŠAVA, UHERSKÝ BROD - PROTIPOVODŇOVÁ OCHRANA MĚSTA
PŘÍČNÝ ŘEZ PF 08 - ř. km 20.750 1:100



VÝŠKOVÝ SYSTÉM: B.p.v.
SOUDRANICOVÝ SYSTÉM: S-JTSK
KÓTOVÁNO V METRECH

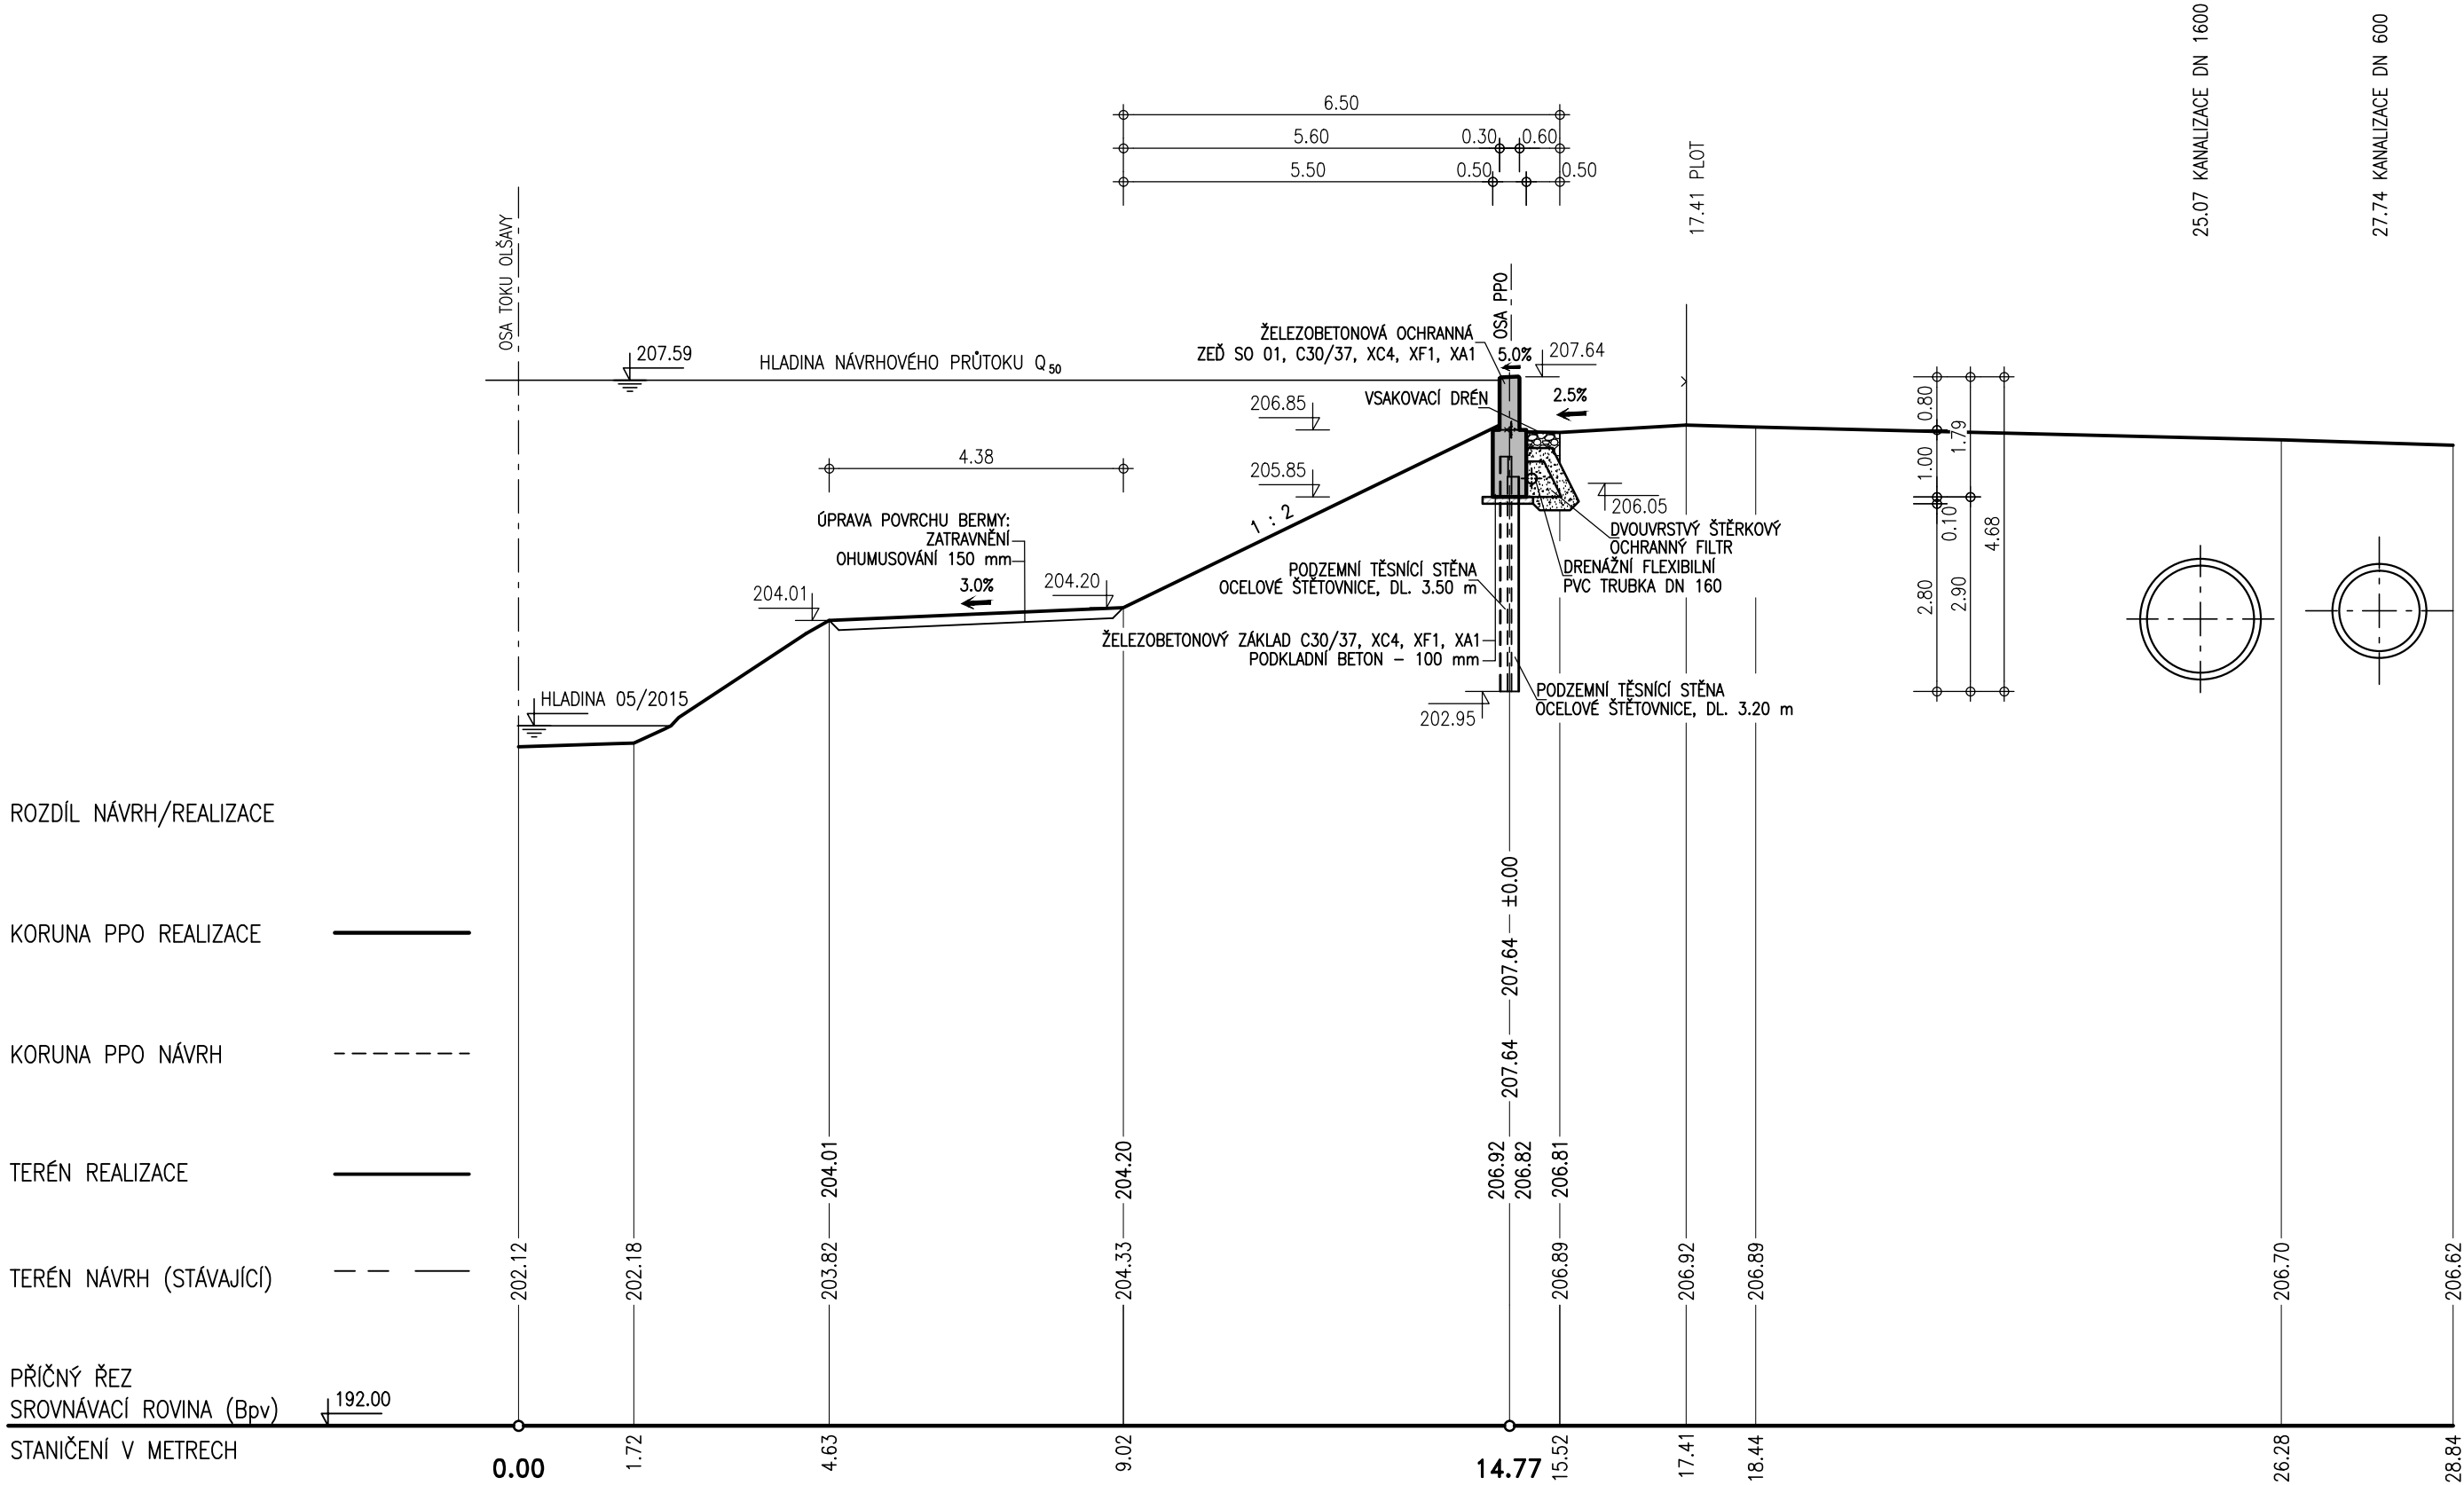

AQUATIS a.s. Botanická 834/56, 602 00 Brno			Tel: +420 541 554 111 Fax: +420 541 211 205	E-mail: info@aquatis.cz http://www.aquatis.cz
Zodpovědný projektant ING. MICHAL NOVOTNÝ		Hlavní inženýr projektu ING. MICHAL NOVOTNÝ		Vedoucí střediska ING. OLDŘICH NEUMAYER, CSc.
Výpracoval JAN KOLÁŘ, DiS.		Kontroloval ING. OLDŘICH NEUMAYER, CSc.		Zakázkové číslo 020022A
Datum LISTOPAD, 2022	Stupeň dokumentace SKUTEČNÉ PROVEDENÍ STAVBY	Název souboru D_21.dwg		
Akce				
OLŠAVA, UHERSKÝ BROD PROTIPOVODŇOVÁ OCHRANA MĚSTA DOKUMENTACE SKUTEČNÉHO PROVEDENÍ STAVBY D. VÝKRESOVÁ DOKUMENTACE				
Příloha				
PŘÍČNÝ ŘEZ PF 08 - Ř. KM 20.750				
Měřítko 1 : 100		Číslo přílohy D.21.		
Objednatel IMOS BRNO, a.s.				