


OLŠAVA, UHERSKÝ BROD - PROTIPOVODŇOVÁ OCHRANA MĚSTA
OCHRANNÁ ZEĎ Z4, PODÉLNÝ PROFIL 1 : 200/100

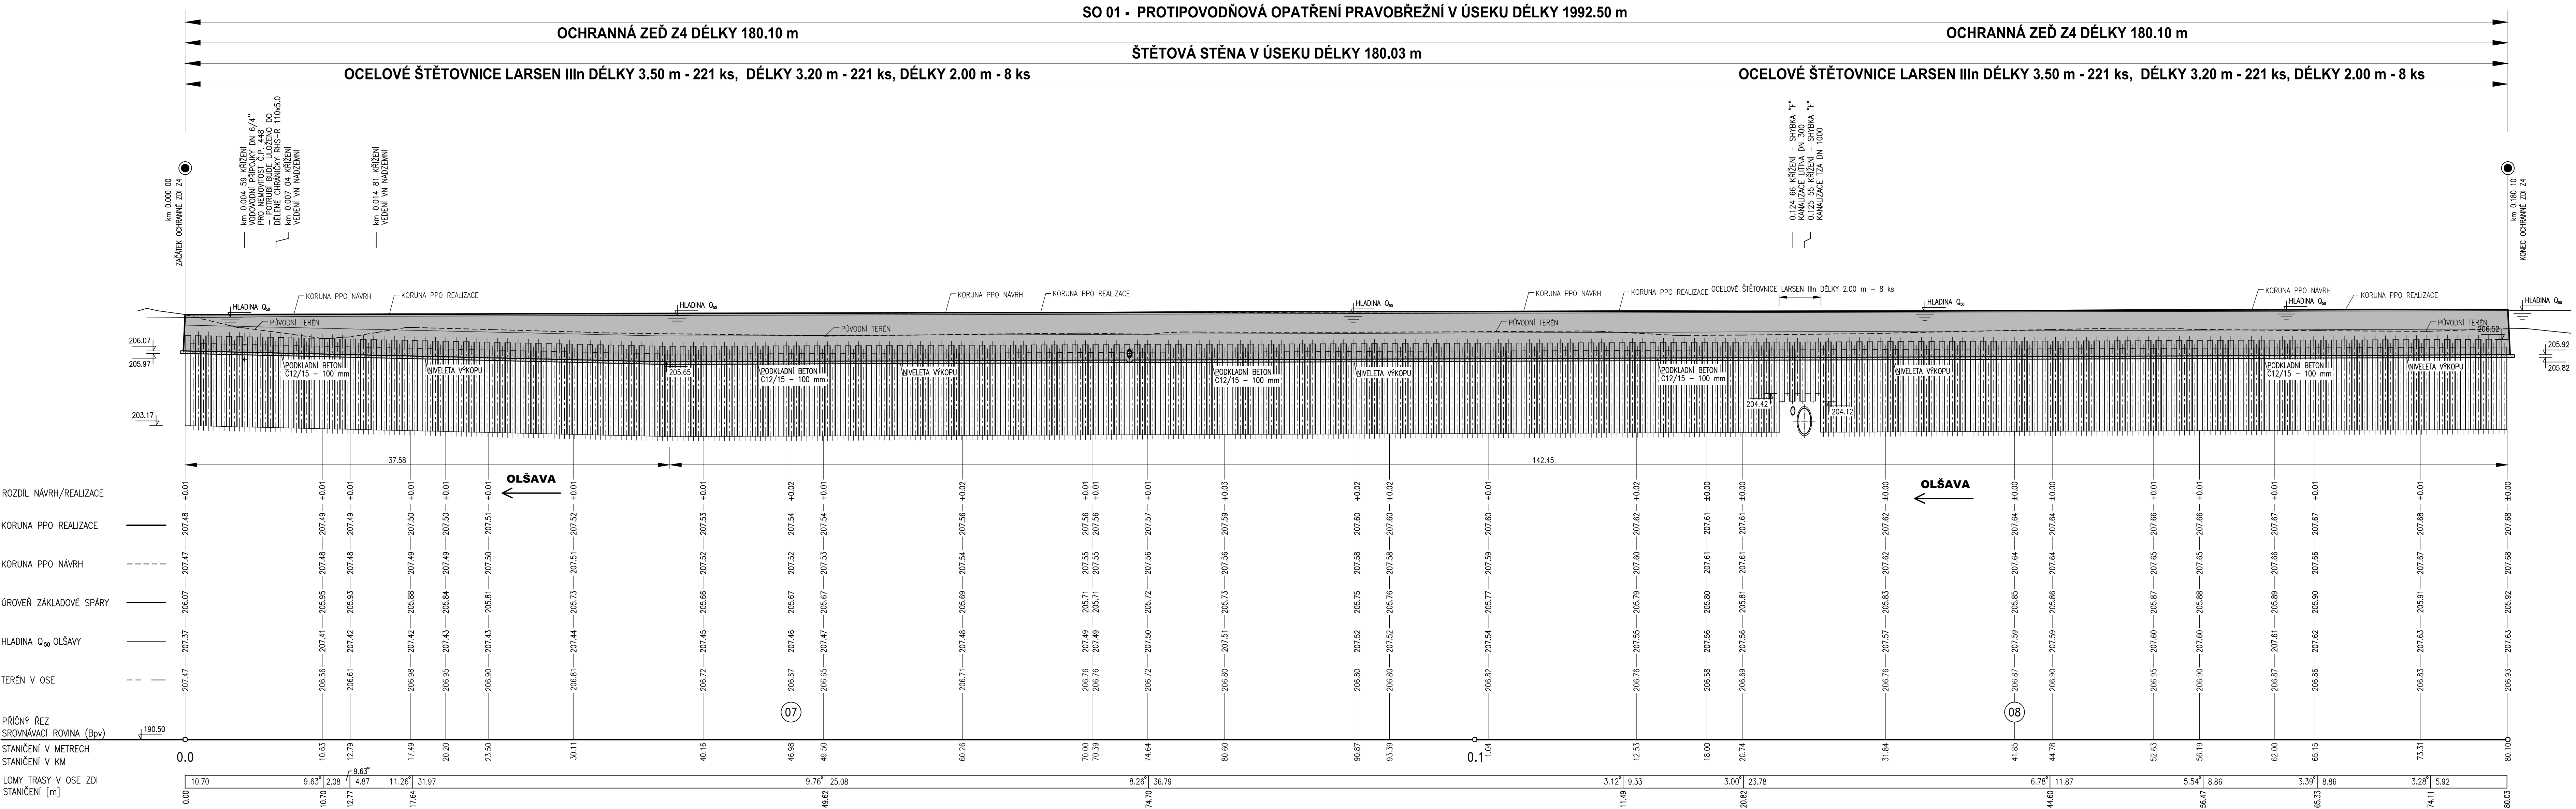

VÝŠKOVÝ SYSTÉM, BpV.
SOUDRANOVÝ SYSTÉM, S-JTSK
KÓTOVÁNÍ V METRECH

ZPRACOVÁNO PRO:

POVOŘÍ MORAVY

IMOS

AQUATIS

AQUATIS a.s.
Březnická 834/56, 602 00 Brno
Tel: +420 541 554 111
Fax: +420 541 211 205
E-mail: info@aquatis.cz
http://www.aquatis.cz

Zodpovědný projektant:
ING. MICHAL NOVOTNÝ

Hlavní inženýr projektu:
ING. MICHAL NOVOTNÝ

Vedoucí glediše:
ING. OLDRICH NEUMAYER, CSc.

Vypracoval:
JAN KOULÁŘ, DIS.

Kontrolní:
ING. OLDRICH NEUMAYER, CSc.

Zakázka číslo:
620024

Datum:
LISTOPAD, 2022

Stupeň dokumentace:
SKUTEČNÉ PROVEDENÍ STAVBY

Název souboru:
D_6.dwg

Název:
OLŠAVA, UHERSKÝ BROD
PROTIPOVODŇOVÁ OCHRANA MĚSTA
DOKUMENTACE SKUTEČNÉHO PROVEDENÍ STAVBY
D. VÝKRESOVÁ DOKUMENTACE

Příloha:
OCHRANNÁ ZEĎ Z4, PODÉLNÝ PROFIL

Verze:
1 : 200/100

Číslo přílohy:
D.6.

Objednatel:
IMOS BRNO, a.s.