


OLŠAVA, UHERSKÝ BROD - PROTIPOVODŇOVÁ OCHRANA MĚSTA
OCHRANNÁ HRÁZ H3, PODÉLNÝ PROFIL 1 : 200 / 100



VÝŠKOVÝ SYSTÉM: B.p.v.
SOUDRADNICOVÝ SYSTÉM: S-JTSK
KÓTOVÁNO V METRECH

ZPRACOVÁNO PRO :

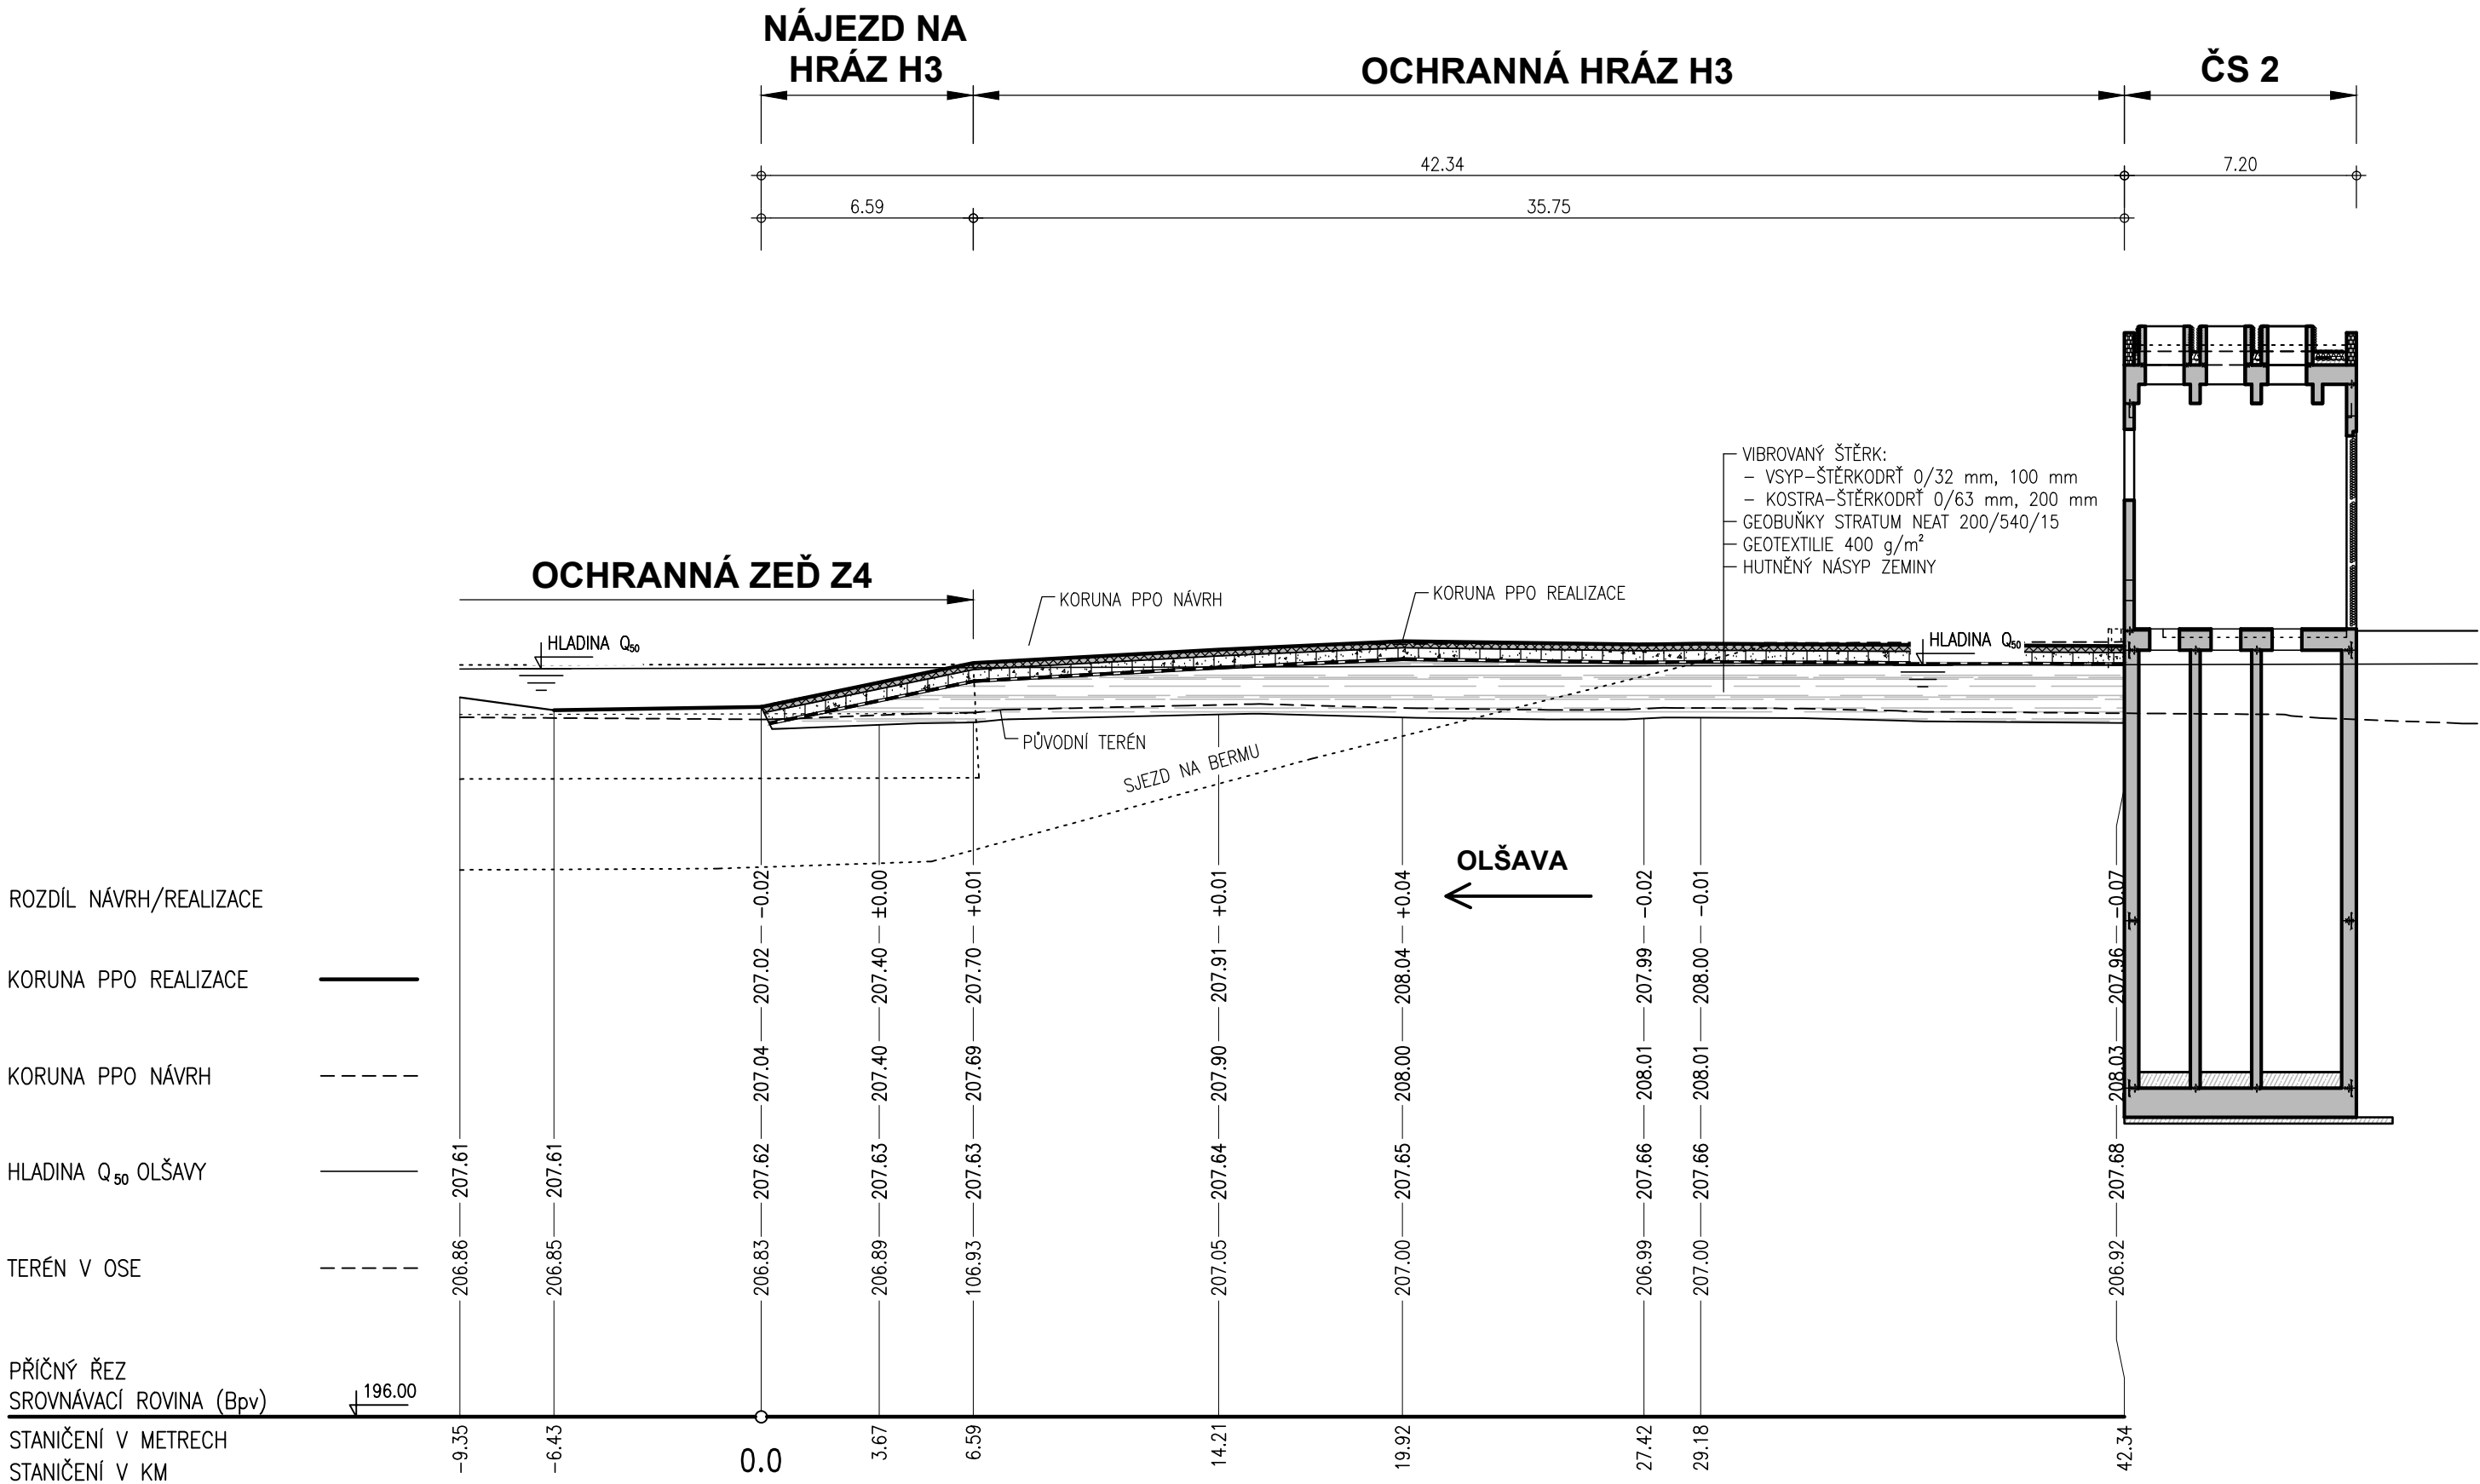

AQUATIS a.s. Botanická 834/56, 602 00 Brno			Tel: +420 541 554 111 Fax: +420 541 211 205	E-mail: info@aquatis.cz http://www.aquatis.cz
Zodpovědný projektant ING. MICHAL NOVOTNÝ	Hlavní inženýr projektu ING. MICHAL NOVOTNÝ	Vedoucí střediska ING. OLDŘICH NEUMAYER, CSc.		
Vypracoval JAN KOLÁŘ, DiS.	Kontroloval ING. OLDŘICH NEUMAYER, CSc.	Zakázkové číslo 020022A		
Datum LISTOPAD, 2022	Stupeň dokumentace SKUTEČNÉ PROVEDENÍ STAVBY	Název souboru D_7.dwg		
Akce				
OLŠAVA, UHERSKÝ BROD PROTIPOVODŇOVÁ OCHRANA MĚSTA DOKUMENTACE SKUTEČNÉHO PROVEDENÍ STAVBY D. VÝKRESOVÁ DOKUMENTACE				
Příloha				
Měřítko 1 : 200/100			Číslo přílohy D.7.	
Objednatel IMOS BRNO, a.s.				