


OLŠAVA, UHERSKÝ BROD - PROTIPOVODŇOVÁ OCHRANA MĚSTA
KATASTRÁLNÍ SITUACNÍ VÝKRES, ČÁST 1 1 : 500

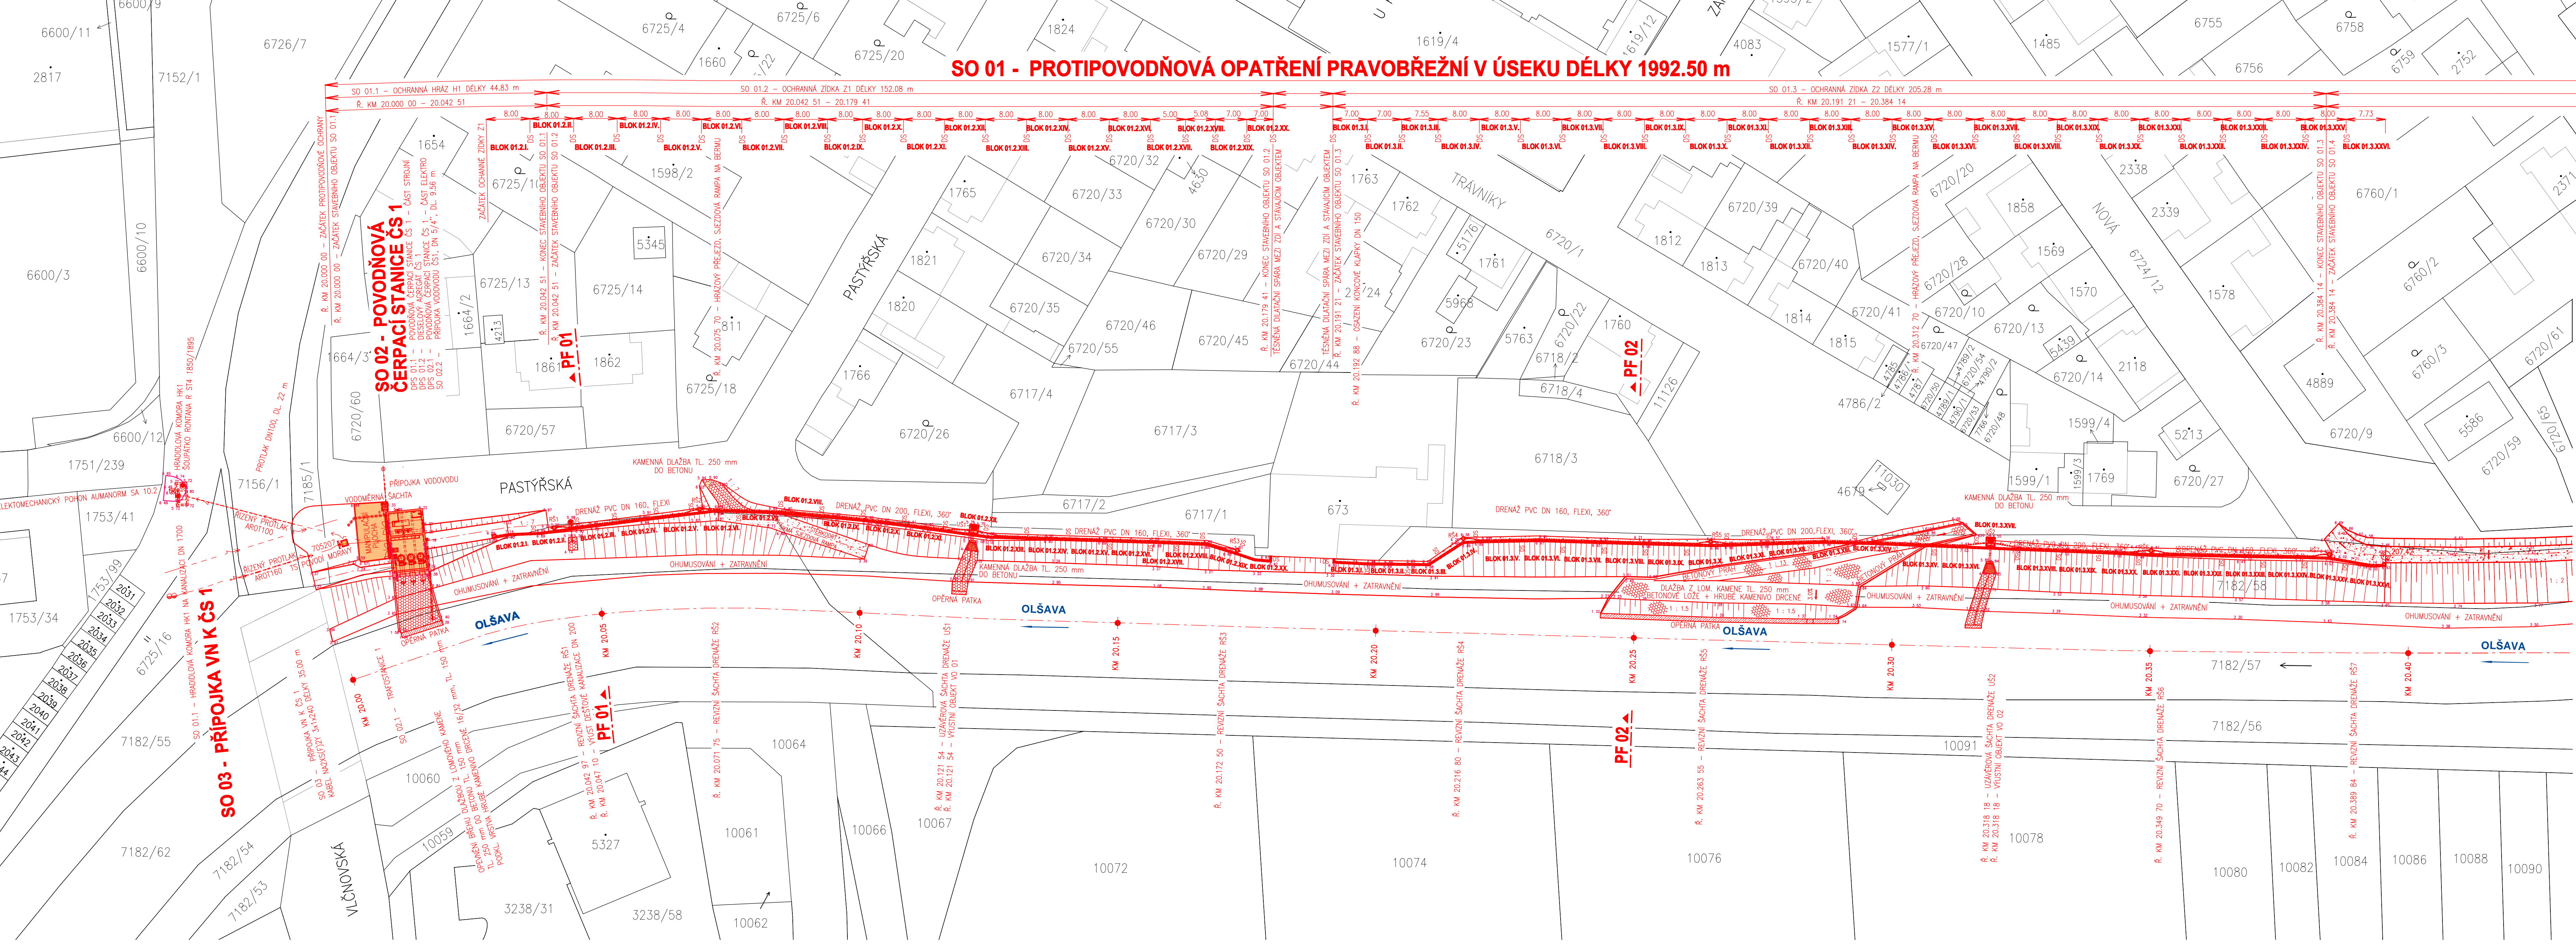

LEGENDA :

- HRANICE PARCEL KN S ČÍSLEM PARCEL KN
- HRANICE VNITŘNÍ
- HRANICE KATASTRÁLNÍHO ÚZEMÍ
- NOVÝ STAV
- BETONOVÉ KONSTRUKCE - NOVÝ STAV
- OSTATNÍ INVESTIČNÍ AKCE
- || LOUKY
- ^ PASTVINY
- ⊕ OSTATNÍ PLOCHY
- ⊙ ZAHRADY
- ⊙ OVOCNÉ SADY

AKQUATIS

VÝŠKOVÝ SYSTÉM: B.p.v.
SOUDRADNÝ SYSTÉM: S-JTSK
KÓTOVÁNÍ V METRECH

ZPRACOVÁNÍ PRO: PVO IMOS

OLŠAVA, UHERSKÝ BROD
PROTIPOVODŇOVÁ OCHRANA MĚSTA
DOKUMENTACE SKUTEČNÉHO PROVEDENÍ STAVBY
C. SITUACNÍ VÝKRESY DOKUMENTACE

KATASTRÁLNÍ SITUACNÍ VÝKRES - ČÁST 1

1 : 500 C.1.1

IMOS BRNO, a.s.