



OLŠAVA, UHERSKÝ BROD - PROTIPOVODŇOVÁ OCHRANA MĚSTA
UZÁVĚROVÁ ŠACHTA UŠ 11 - ŠUMICKÁ 1 : 50


PŮDORYS
1 : 50

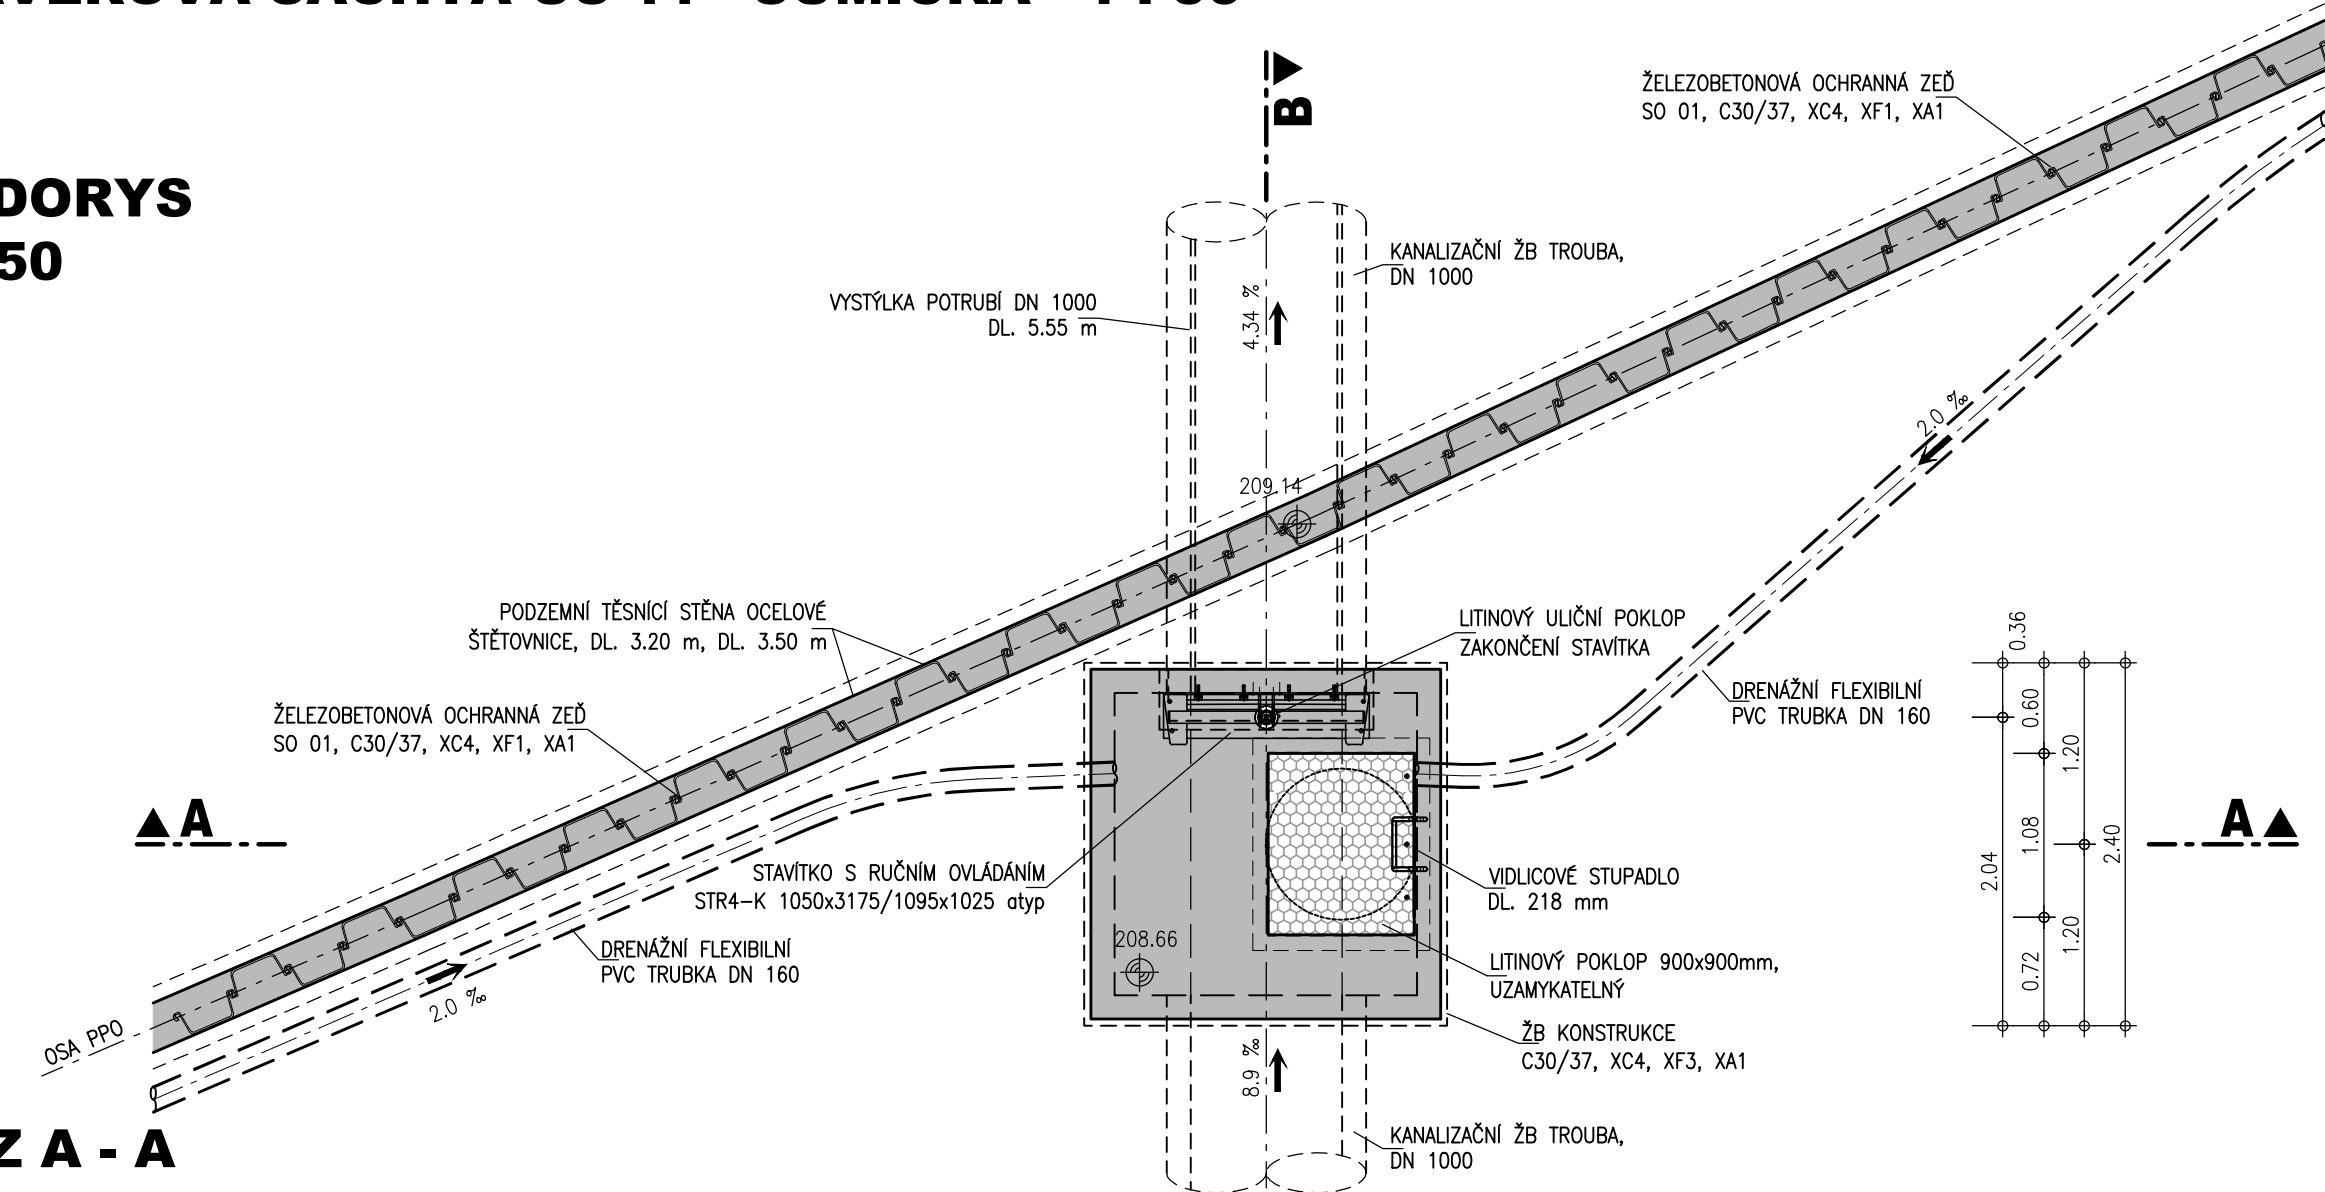


ŘEZ A - A
1 : 50

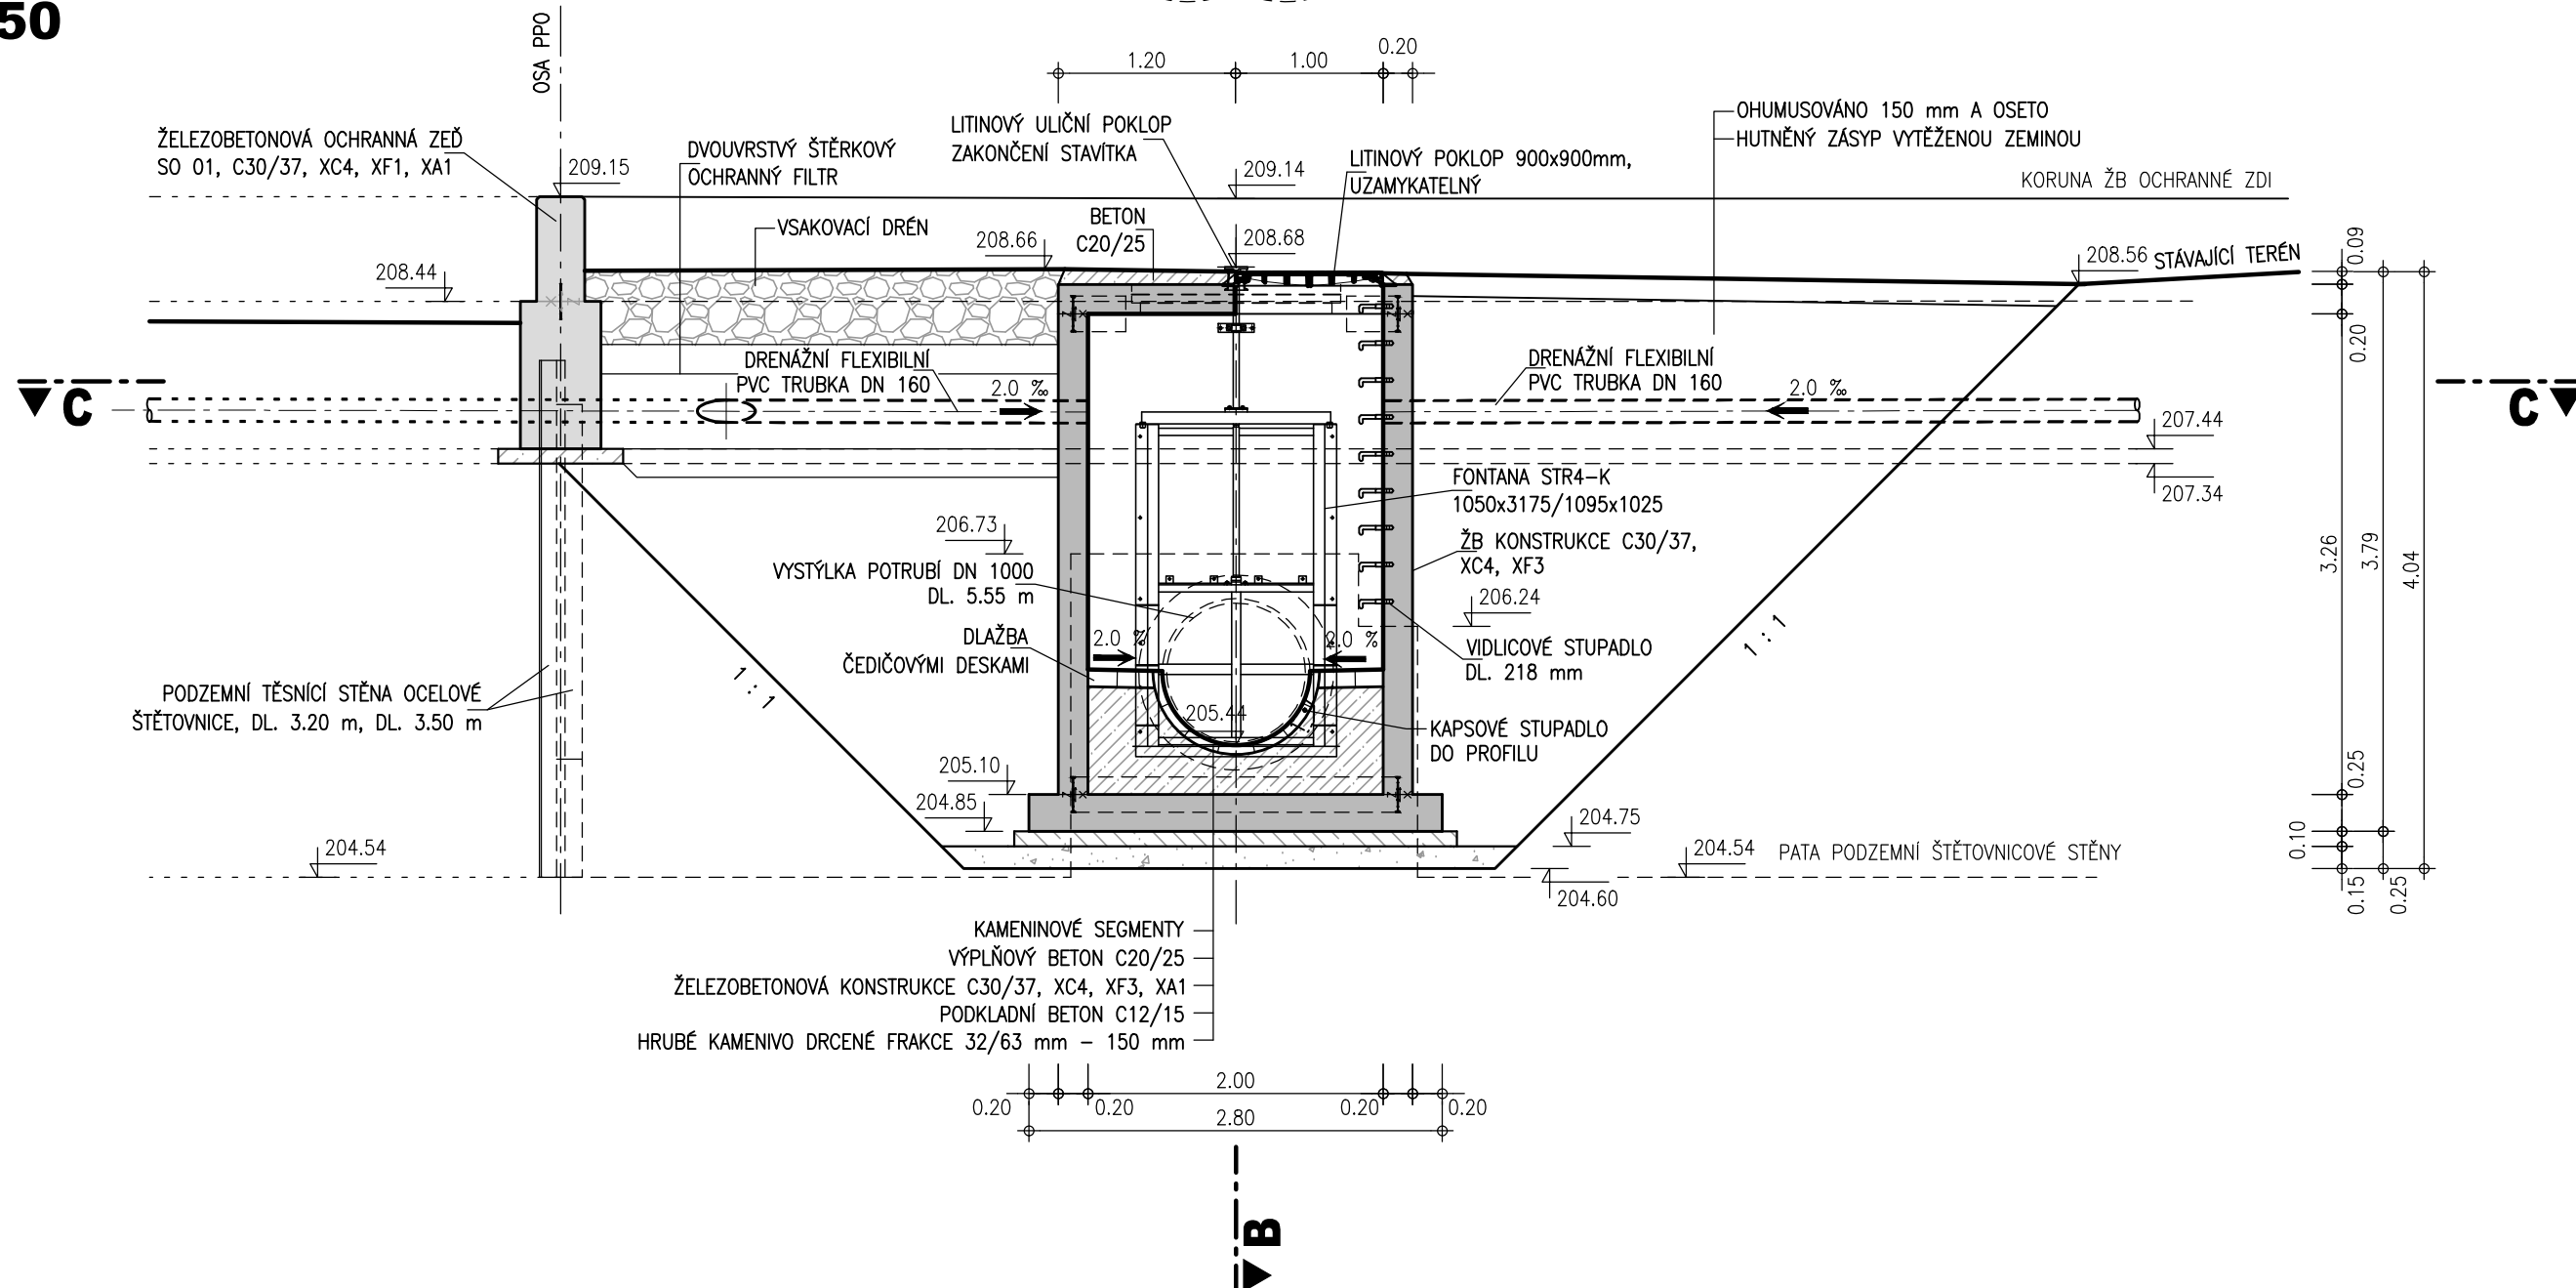

ŘEZ C - C
1 : 50

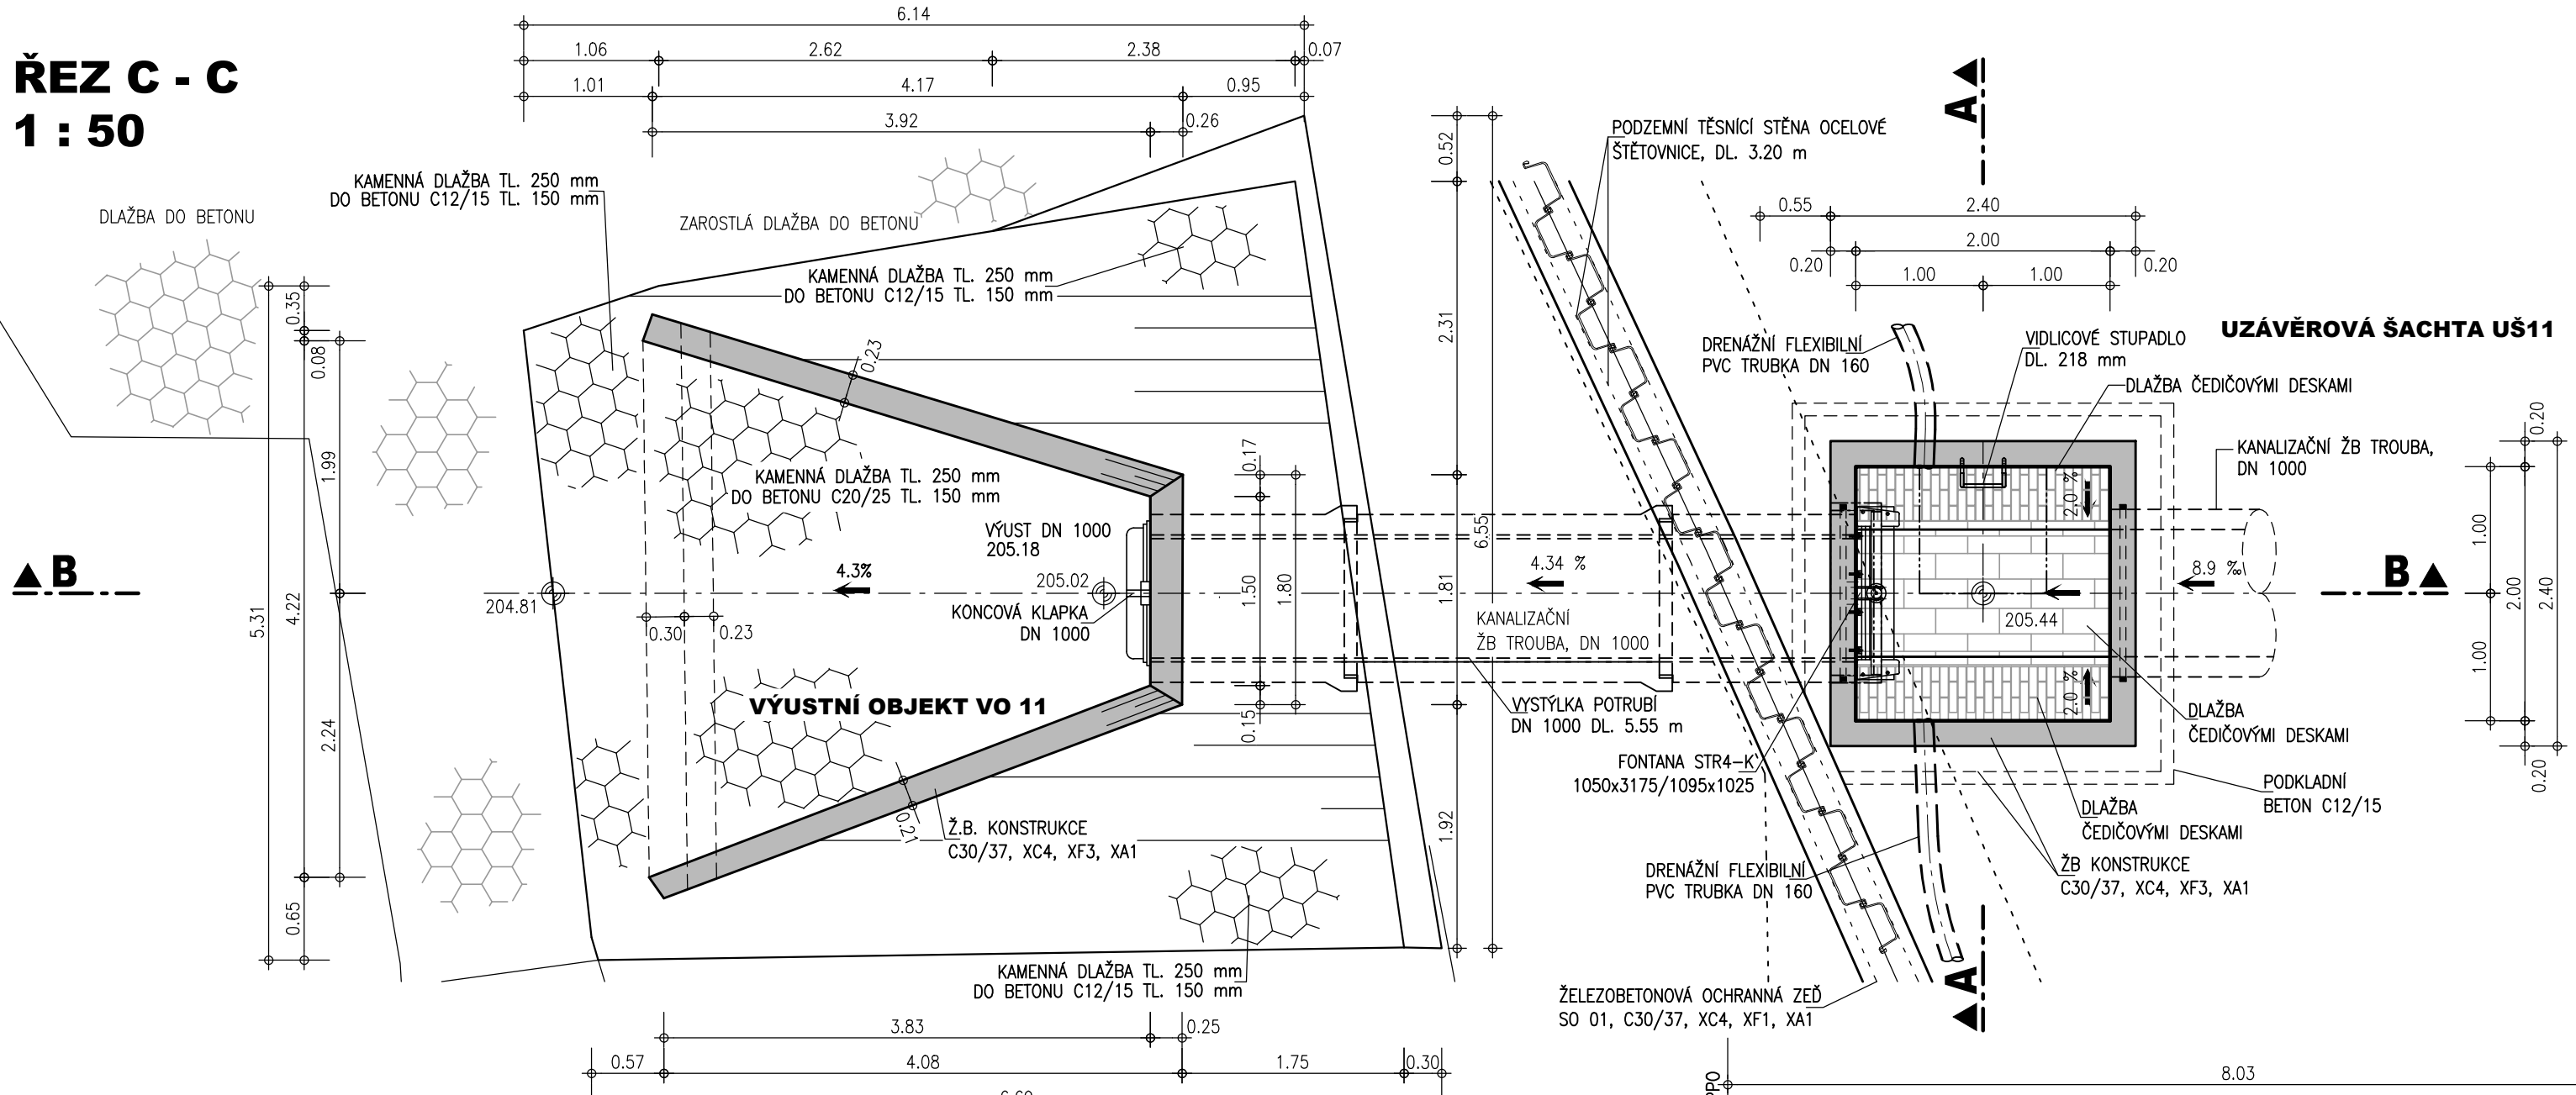

ŘEZ B - B
1 : 50

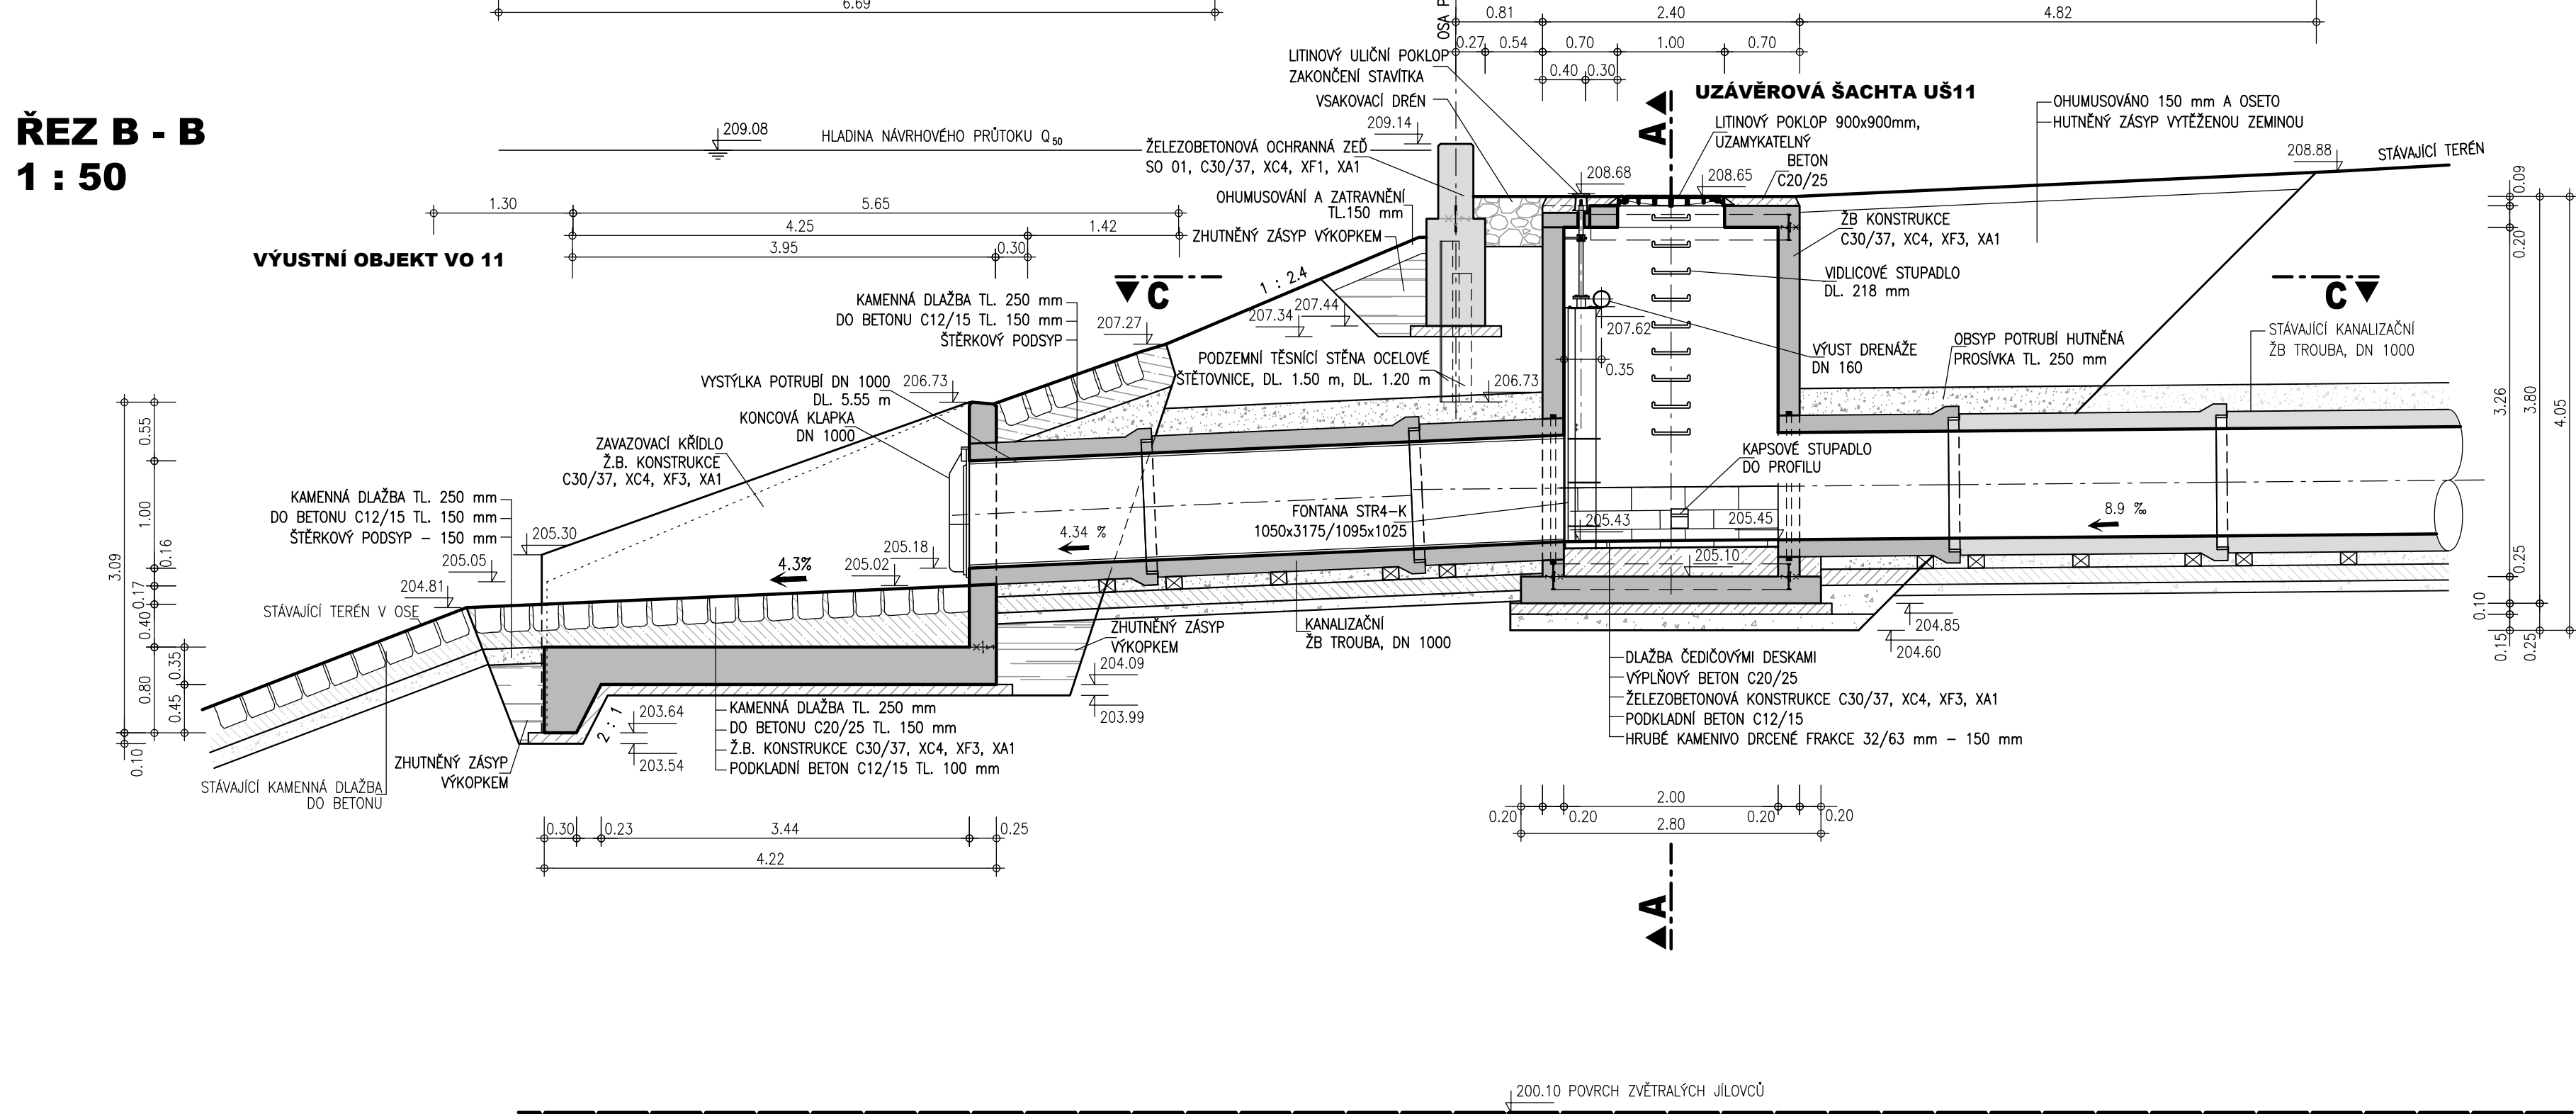

VÝŠKOVÝ SYSTÉM: B.p.v.
SOUDADNÝ SYSTÉM: S-JTSK
KÓTOVÁNÍ V METRECH

AQUATIS

AQUATIS s.r.o.
Bátovská 834/56, 602 00 Brno
Tel: +420 541 554 111
Fax: +420 541 211 205
E-mail: info@aquatis.cz
http://www.aquatis.cz

Zodpovědný projektant: Ing. MICHAL NOVOTNÝ
Hlavní inženýr projektu: Ing. MICHAL NOVOTNÝ
Vedoucí gředla: Ing. OLDRICH NEUMAYER, CSc.
Výkresový: Bc. KATEŘINA NĚMCOVÁ
Kontrolující: Ing. OLDRICH NEUMAYER, CSc.
Zadávací číslo: 020024

Datum: LISTOPAD, 2022
Stupeň dokumentace: SKUTEČNÉ PROVEDENÍ STAVBY
Název stavby: OLŠAVA, UHERSKÝ BROD
PROTIPOVODŇOVÁ OCHRANA MĚSTA
DOKUMENTACE SKUTEČNÉHO PROVEDENÍ STAVBY
D. VÝKRESOVÁ DOKUMENTACE

Příloha: UZÁVĚROVÁ ŠACHTA UŠ 11 - ŠUMICKÁ

Měřítko: 1 : 50
Číslo přílohy: D.46.

Objednatel: IMOS BRNO, a.s.