




POVODNOVÁ ČERPAČÍ STANICE ČS 1 - STAVEBNÍ VÝKRES
PŮDORYSNÝ ŘEZ A-A 1 : 50

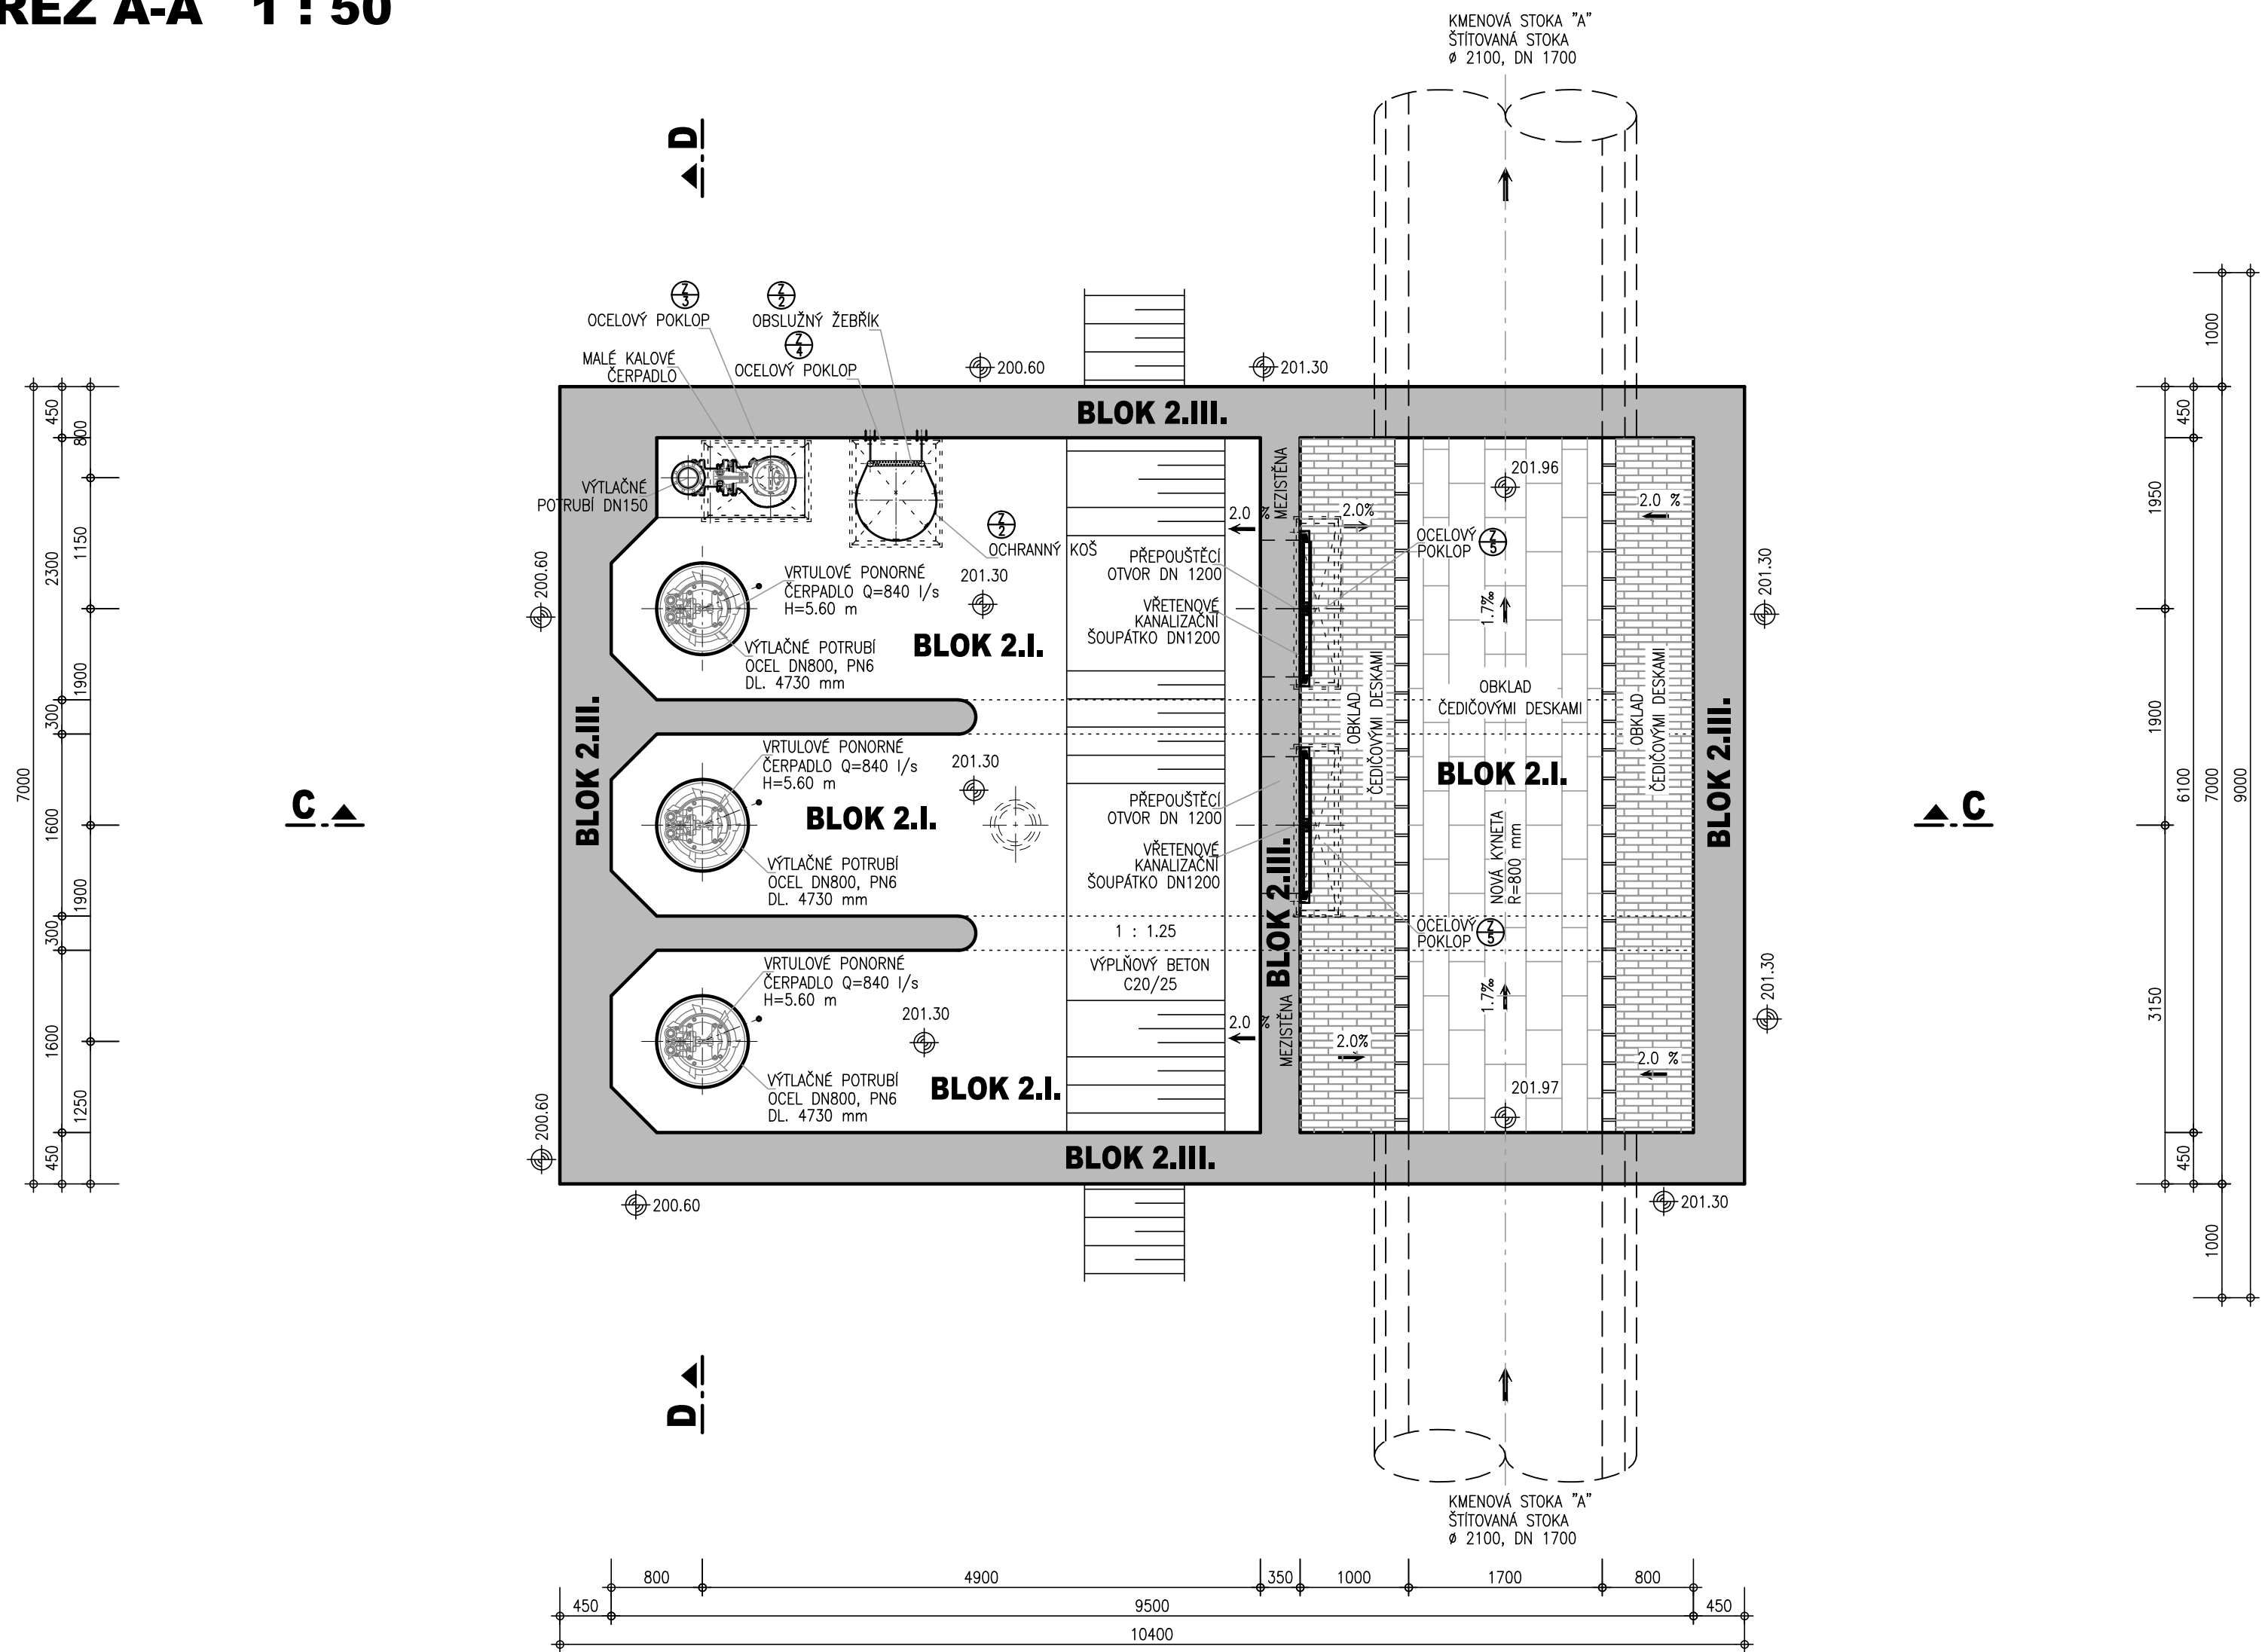


ŘEZ C-C 1 : 50

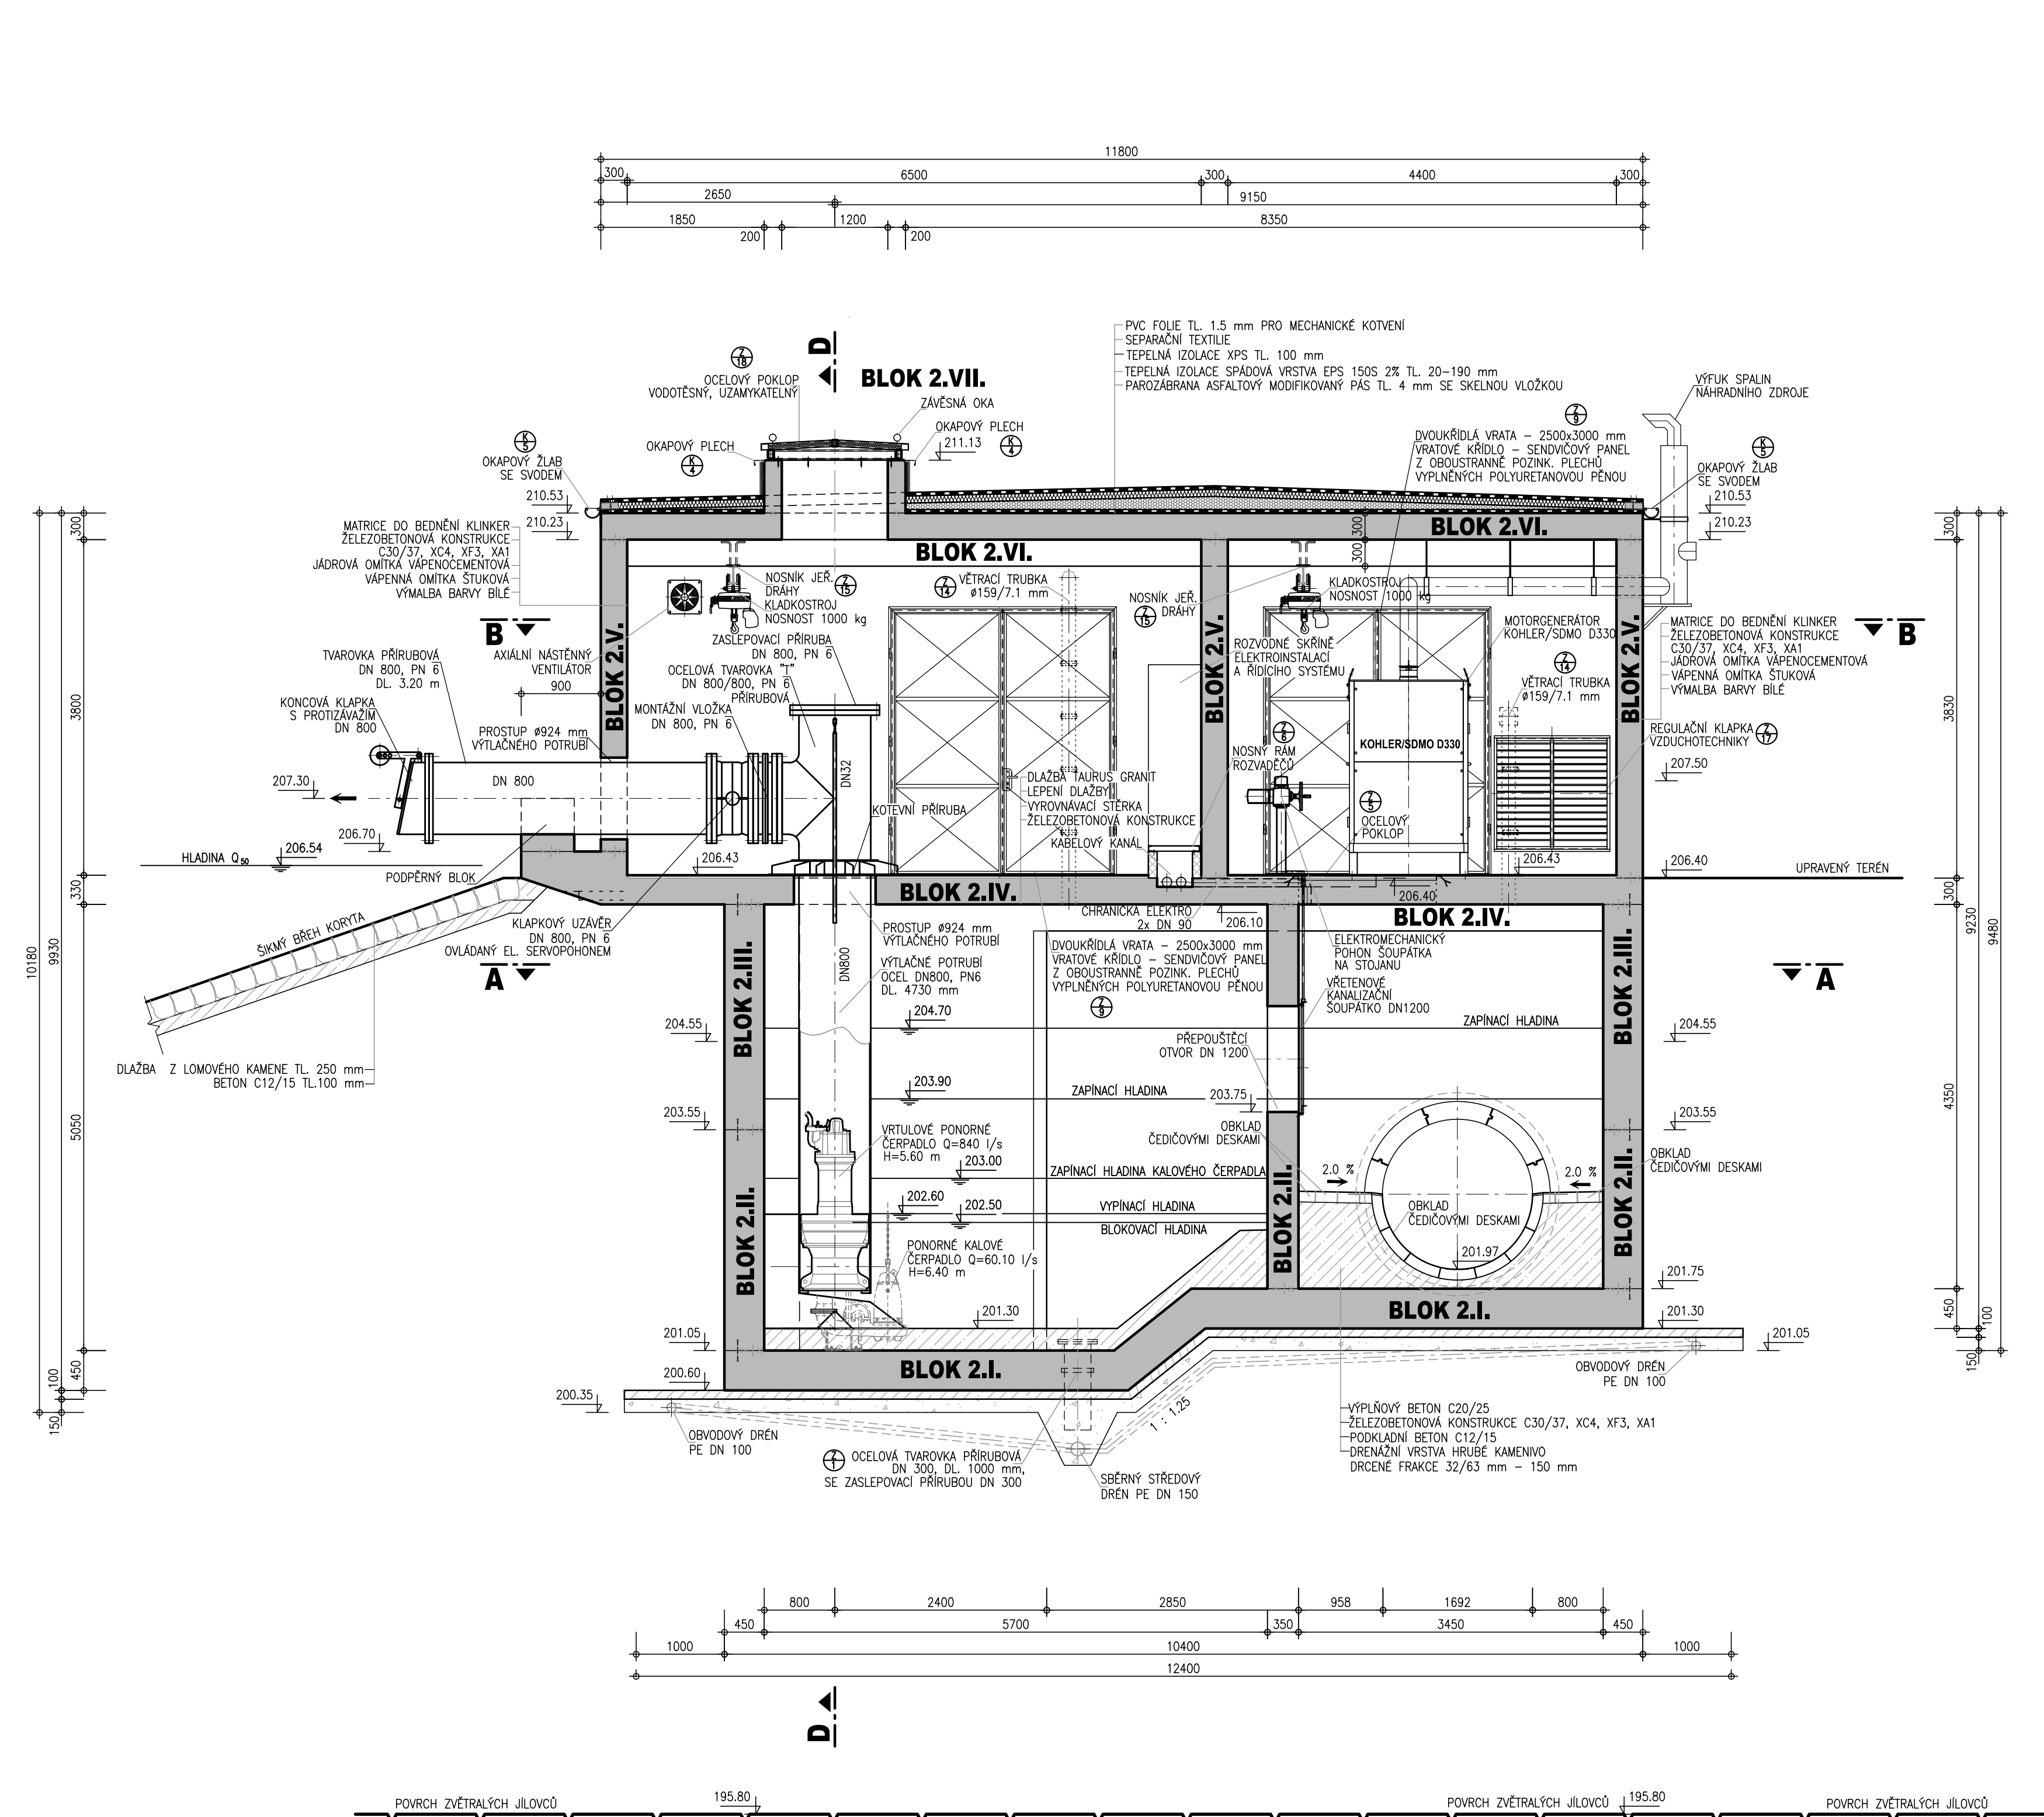

PŮDORYSNÝ ŘEZ B-B 1 : 50

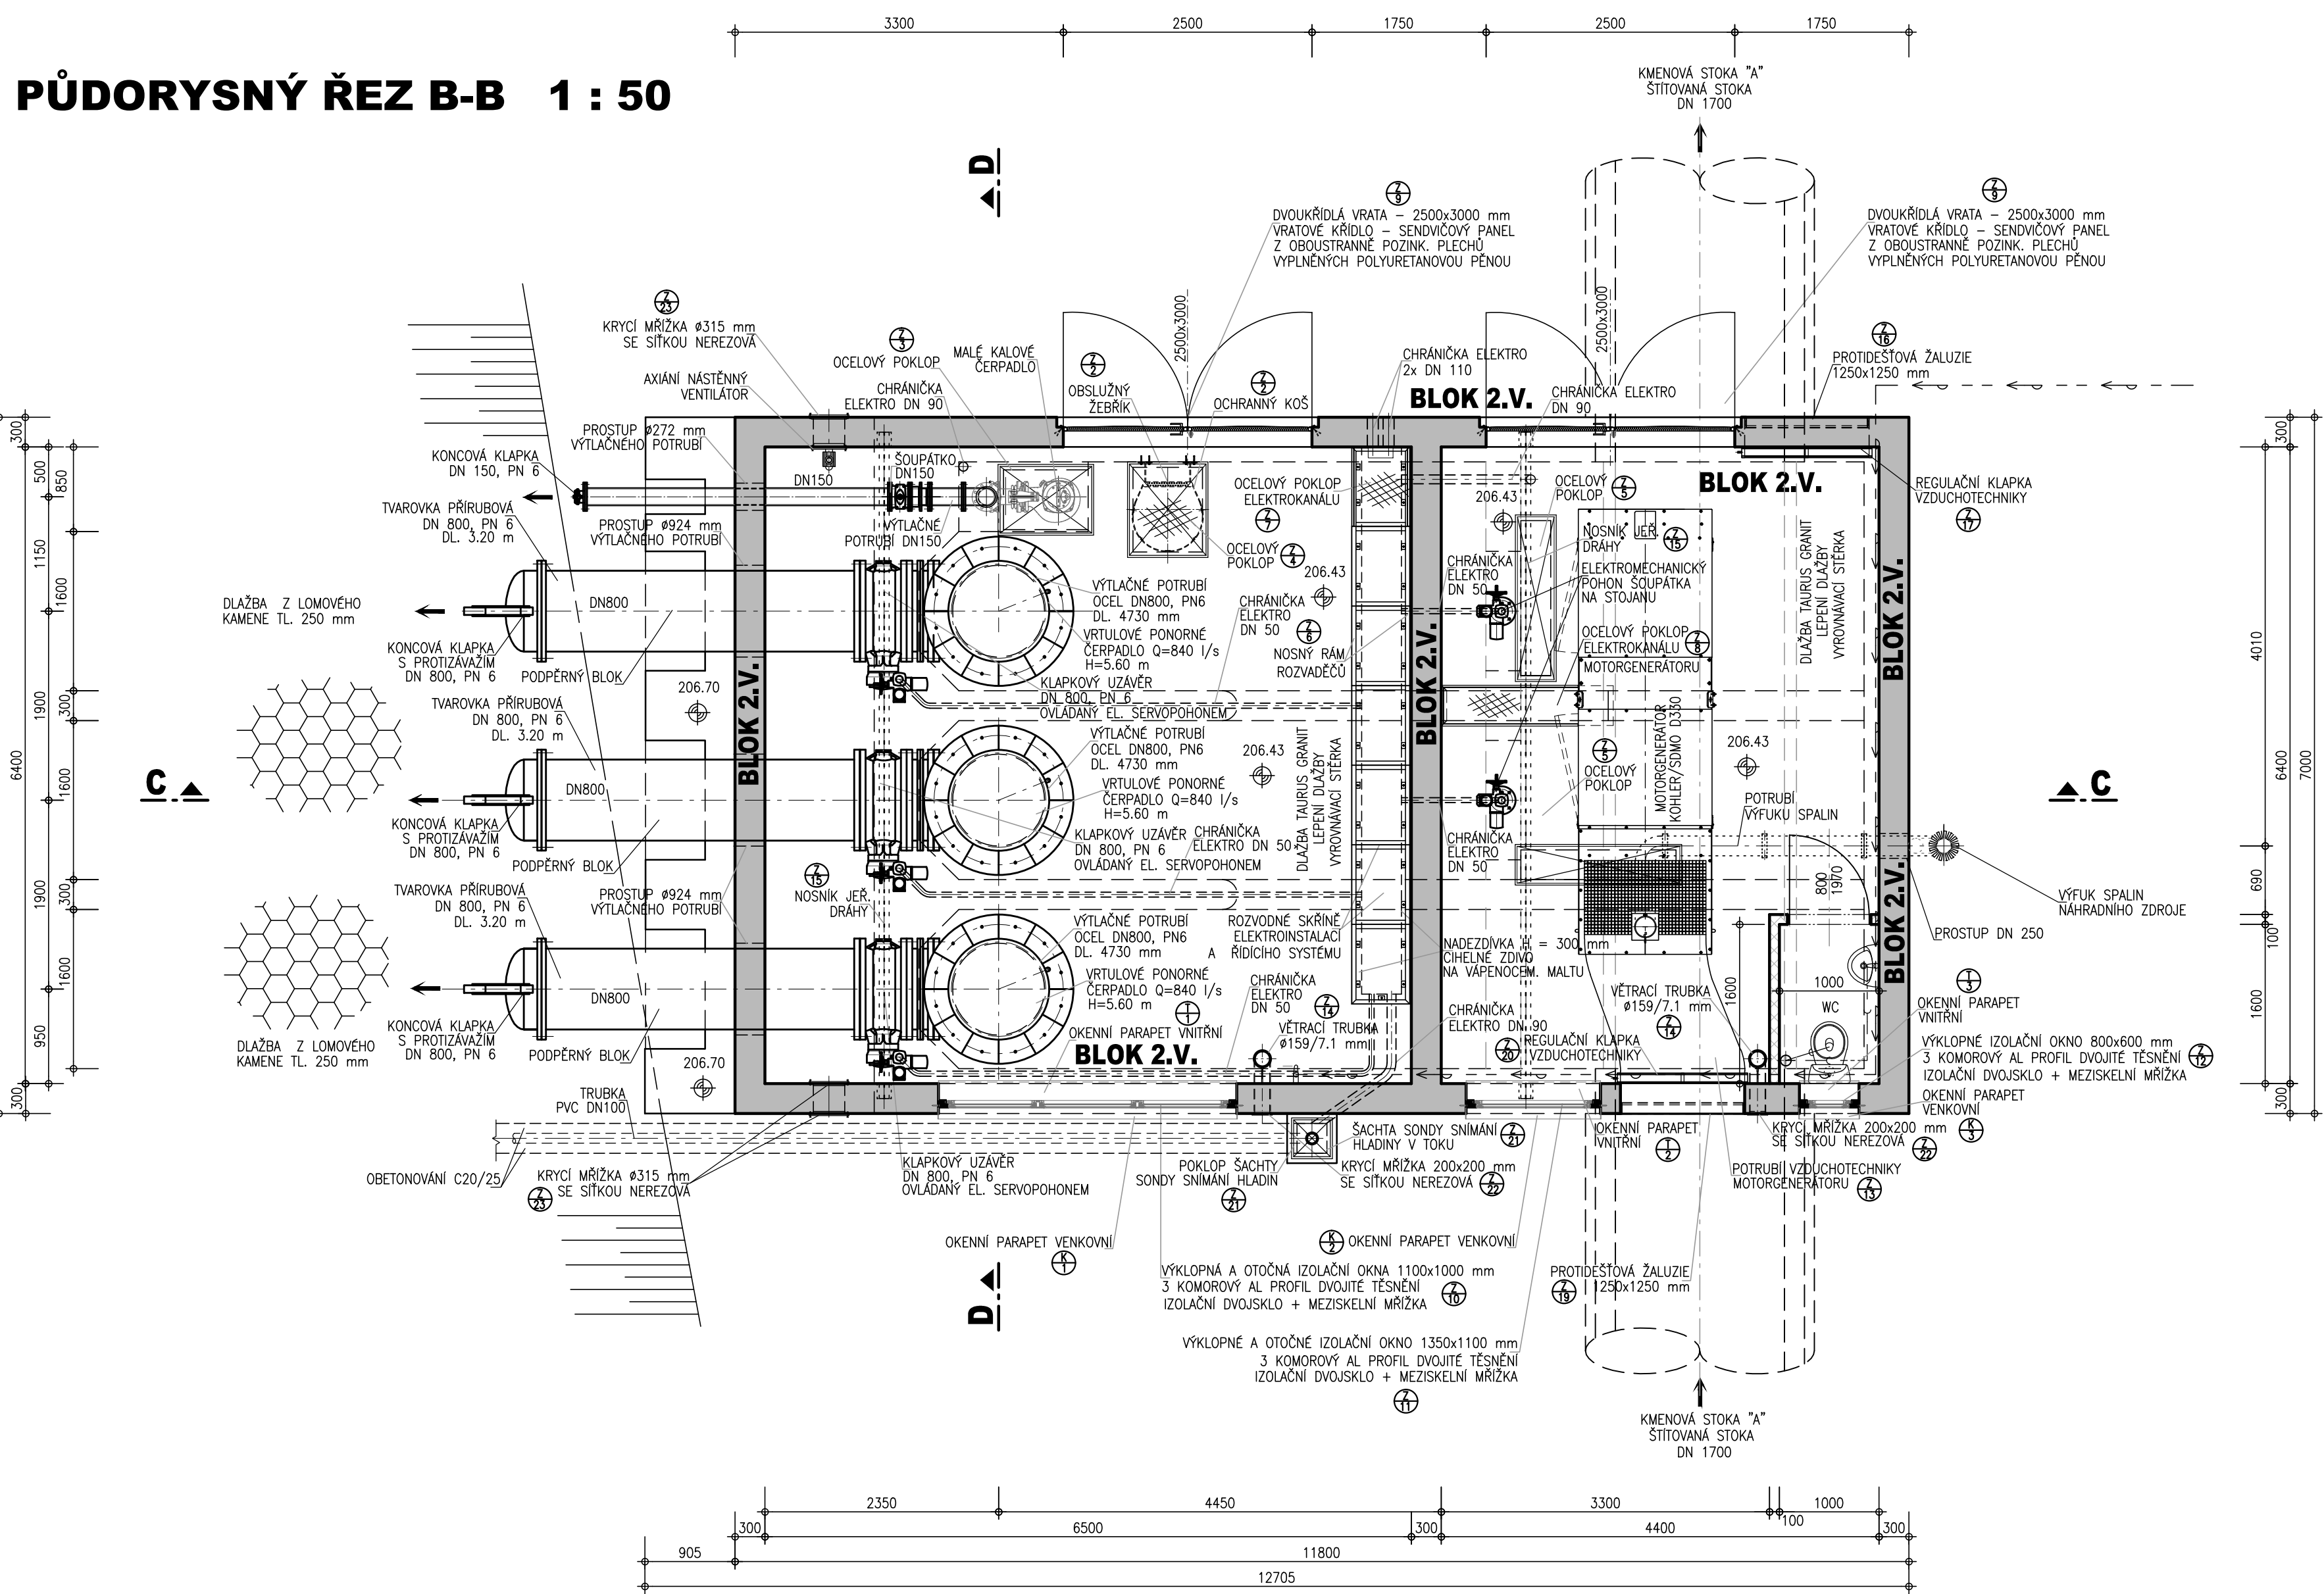

ŘEZ D-D 1 : 50

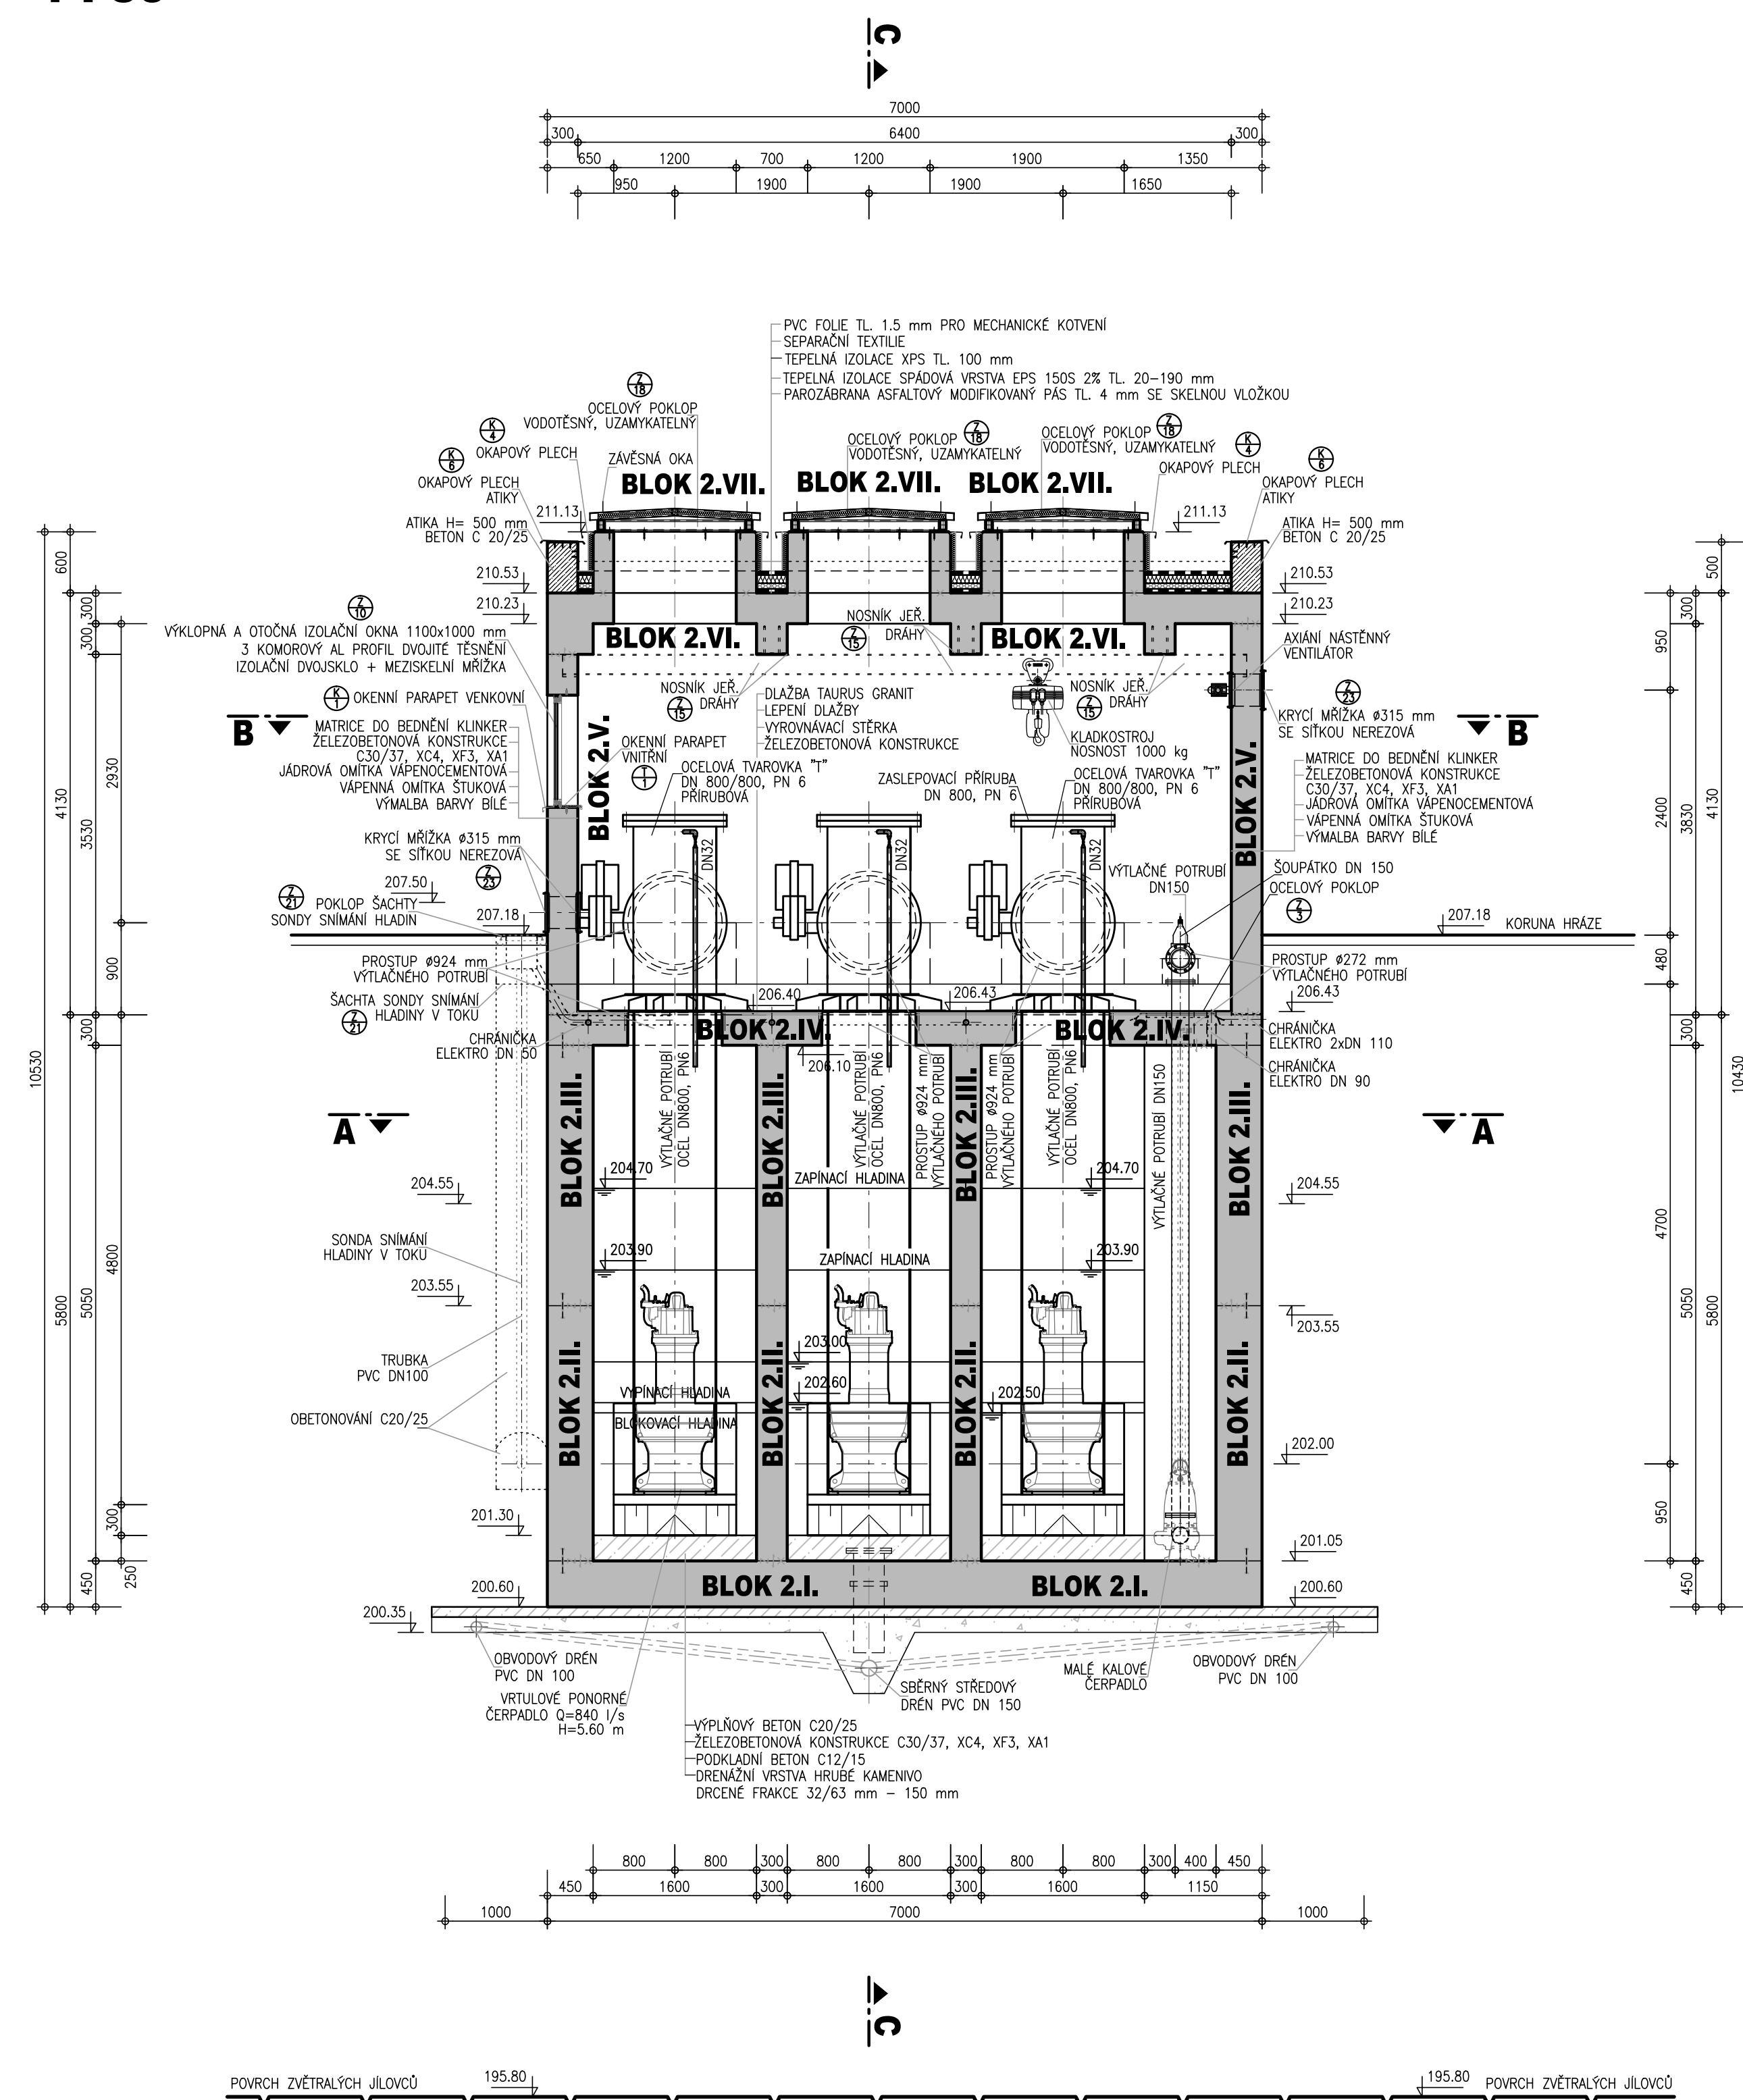

VÝŠKOVÝ SYSTÉM: B.p.v.
KÓTOVANO V METRECH

AQUATIS

PROJEKTANT: ING. MICHAL NEUMAYER, CSc.
VÝKRESIL: ING. OLGA NEUMAYER, CSc.
KONTROLA: ING. OLGA NEUMAYER, CSc.
VYPRACOVÁNO: 2023

PROJEKT: OLŠAVA, UHERSKÝ BROD
PROTIPOVODNOVÁ OCHRANA MĚSTA
DOKUMENTACE SKUTEČNÉHO PROVEDENÍ STAVBY
D. VÝKRESOVA DOKUMENTACE

1:50 D51

IMOS