



OLŠAVA, UHERSKÝ BROD - PROTIPOVODŇOVÁ OCHRANA MĚSTA
VÝUSTNÍ OBJEKT VO 12 - BAJOVEC 1 : 50

PŮDORYS 1 : 50

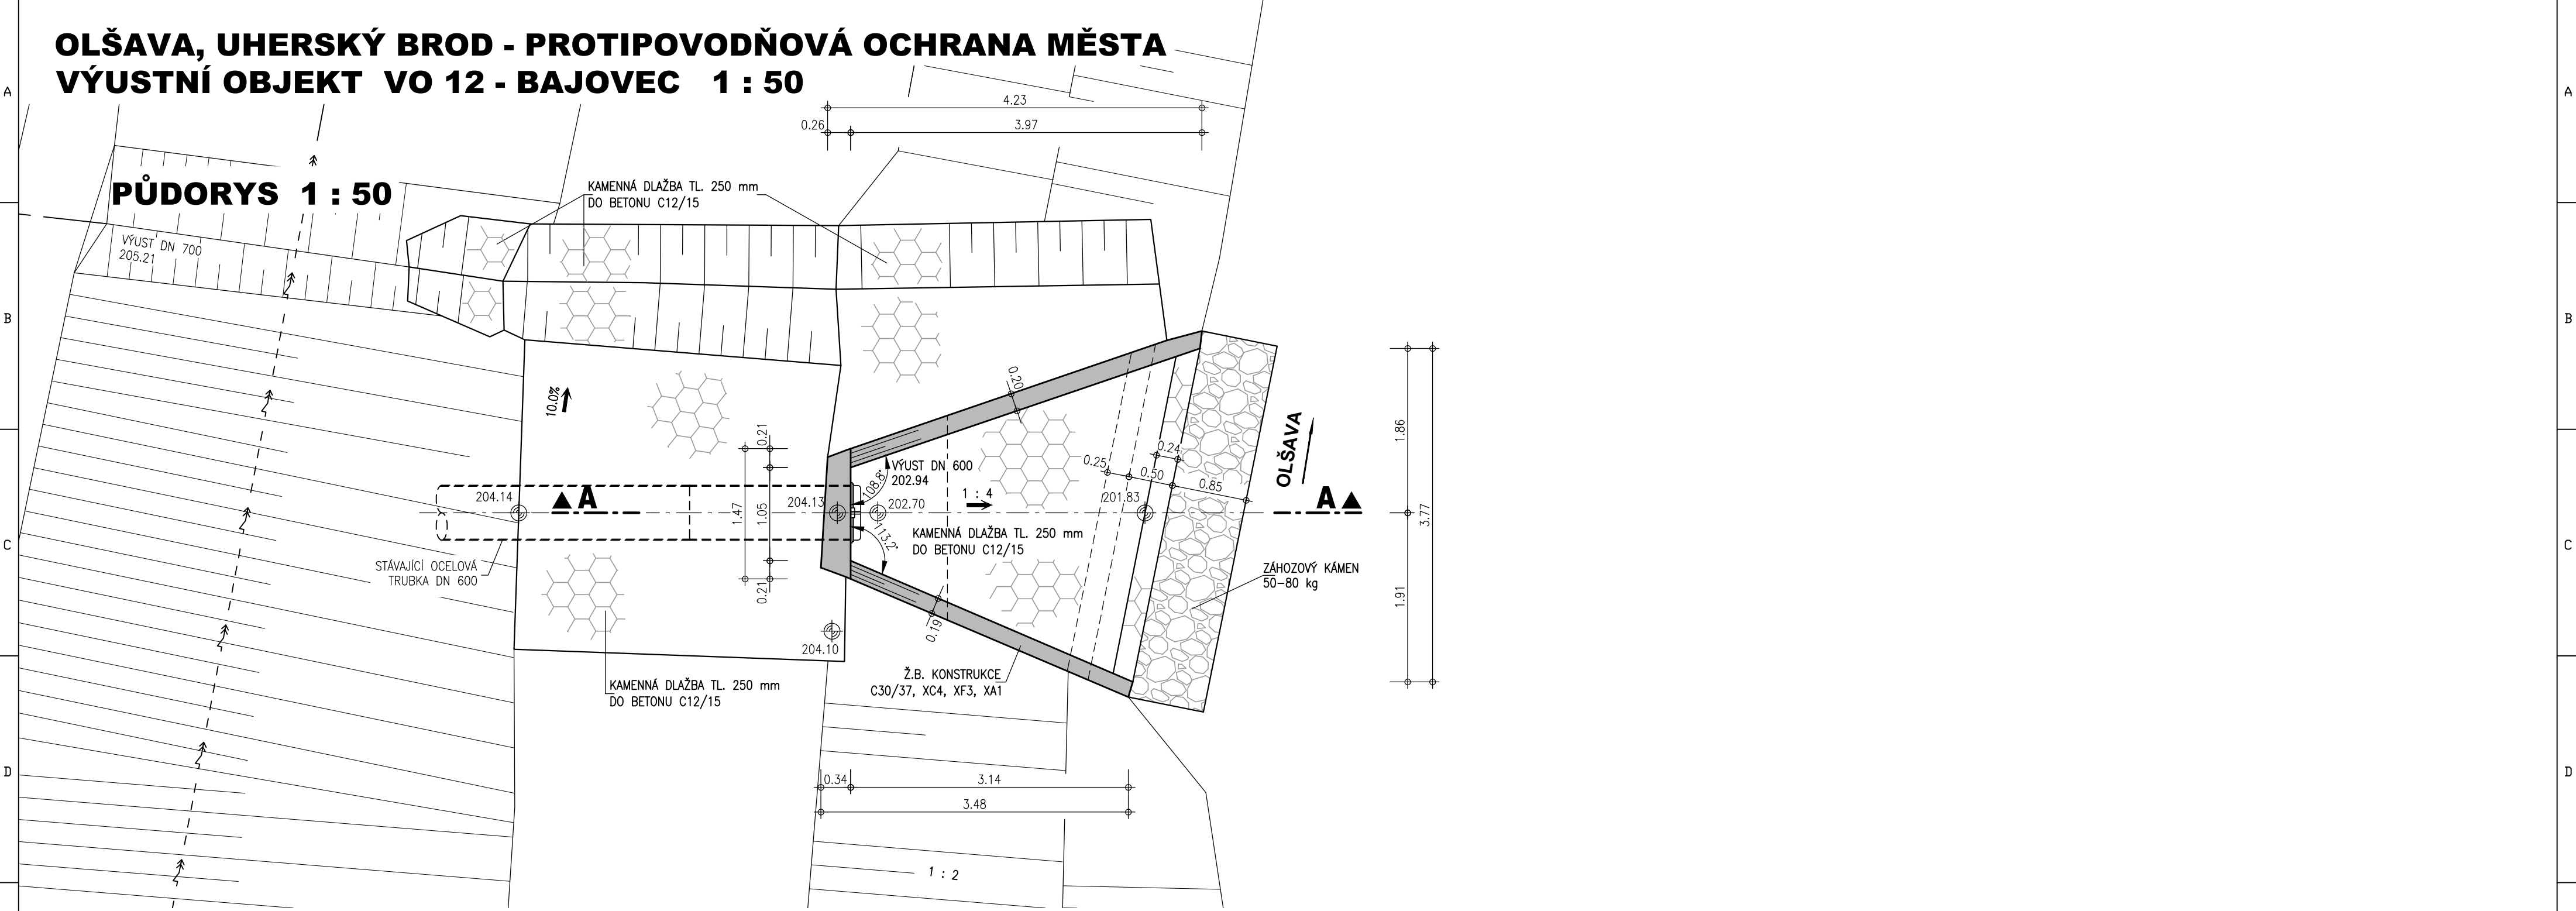

ŘEZ A - A 1 : 50

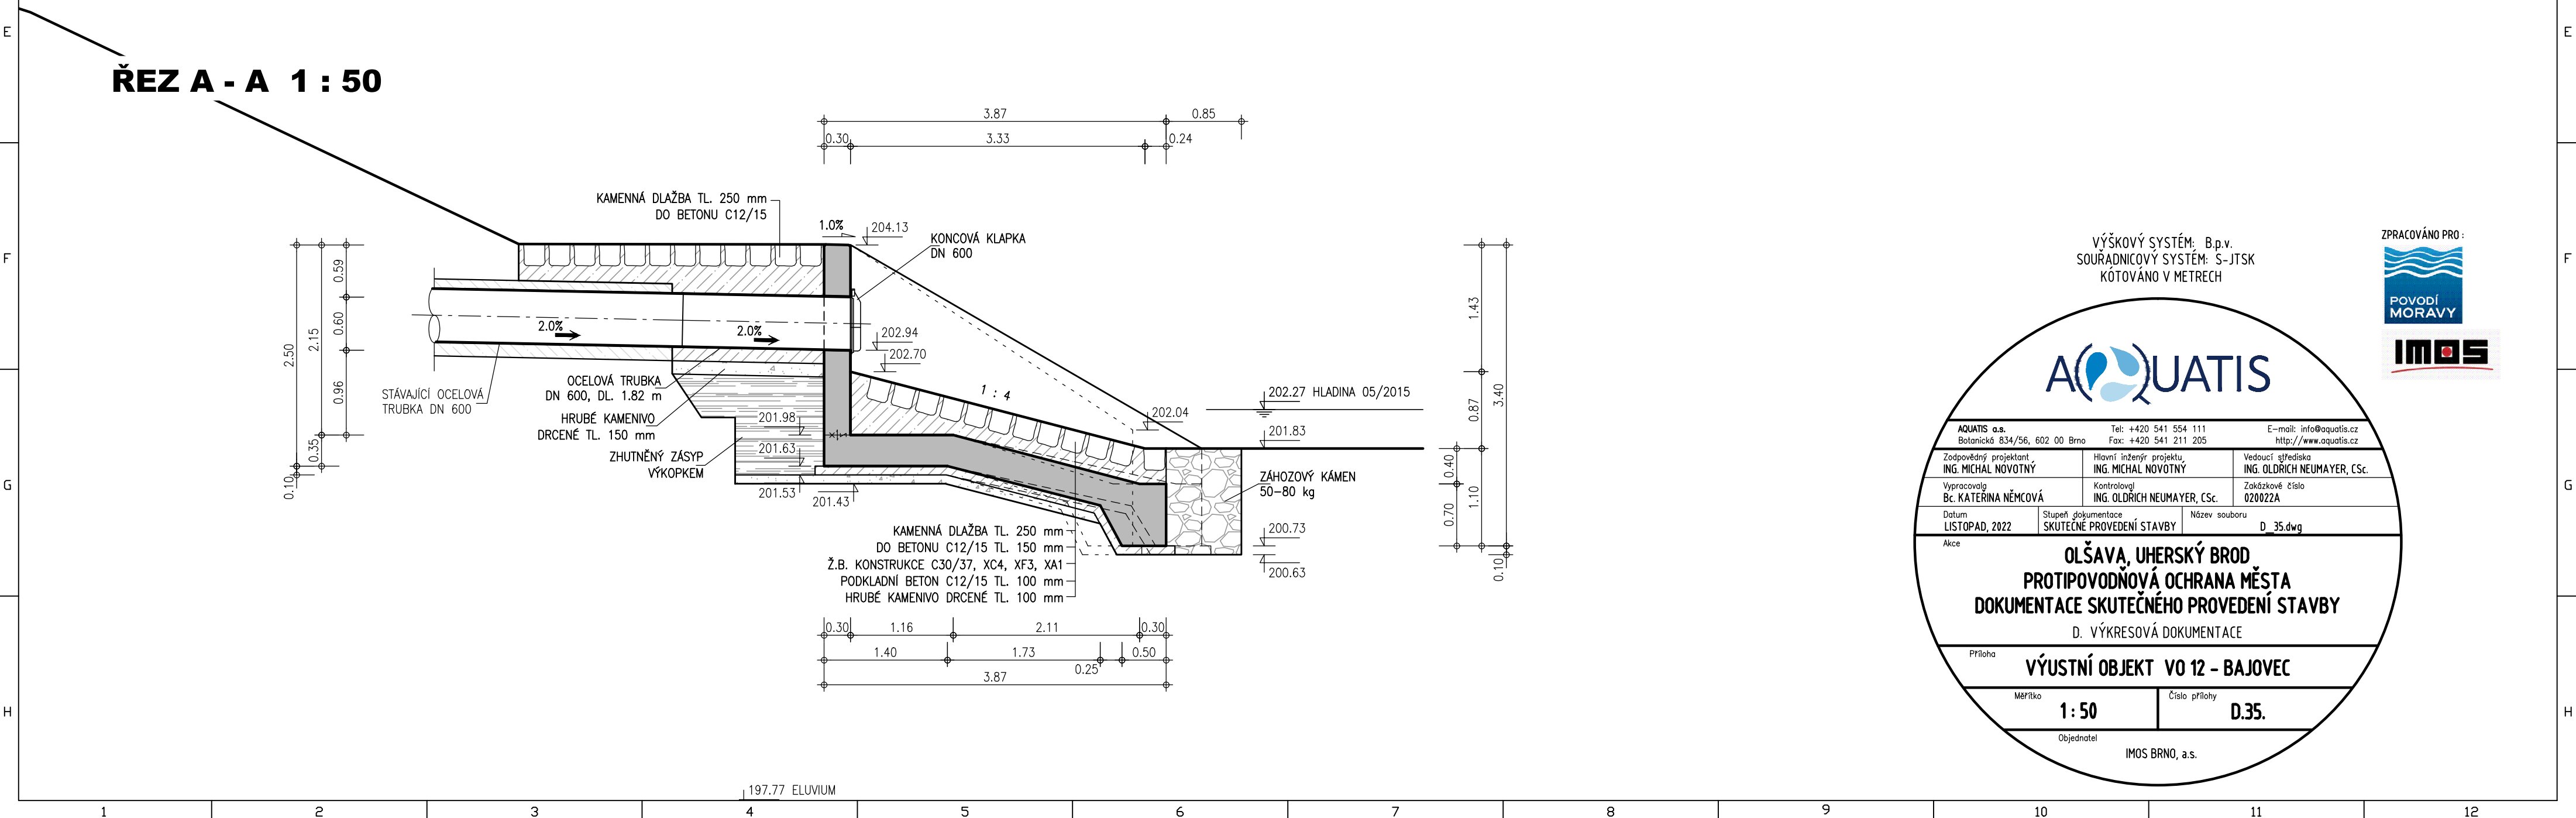

VÝŠKOVÝ SYSTÉM: B.p.v.
KÓTOVANO V METRECH



AQUATIS

AQUATIS a.s. Botanická 834/56, 602 00 Brno Tel: +420 541 554 111 Fax: +420 541 211 205 E-mail: info@aquatis.cz http://www.aquatis.cz	Zodpovědný projektant ING. MICHAL NOVOTNÝ	Hlavní inženýr projektu ING. MICHAL NOVOTNÝ	Vedoucí střediska ING. OLDŘICH NEUMAYER, CSc.
Vypracoval Bc. KATEŘINA NĚMCOVÁ	Kontroloval ING. OLDŘICH NEUMAYER, CSc.	Zakázkové číslo 020022A	
Datum LISTOPAD, 2022	Stupeň dokumentace SKUTEČNÉ PROVEDENÍ STAVBY	Název souboru D_35.dwg	

OLŠAVA, UHERSKÝ BROD
PROTIPOVODŇOVÁ OCHRANA MĚSTA
DOKUMENTACE SKUTEČNÉHO PROVEDENÍ STAVBY
D. VÝKRESOVÁ DOKUMENTACE

Příloha
VÝUSTNÍ OBJEKT VO 12 - BAJOVEC

Měřítko
1 : 50

Číslo přílohy
D.35.

Objednatel
IMOS BRNO, a.s.