


OLŠAVA, UHERSKÝ BROD - PROTIPOVODŇOVÁ OCHRANA MĚSTA  
OCHRANNÁ ZEĎ Z8, PODÉLNÝ PROFIL 1 : 200/100

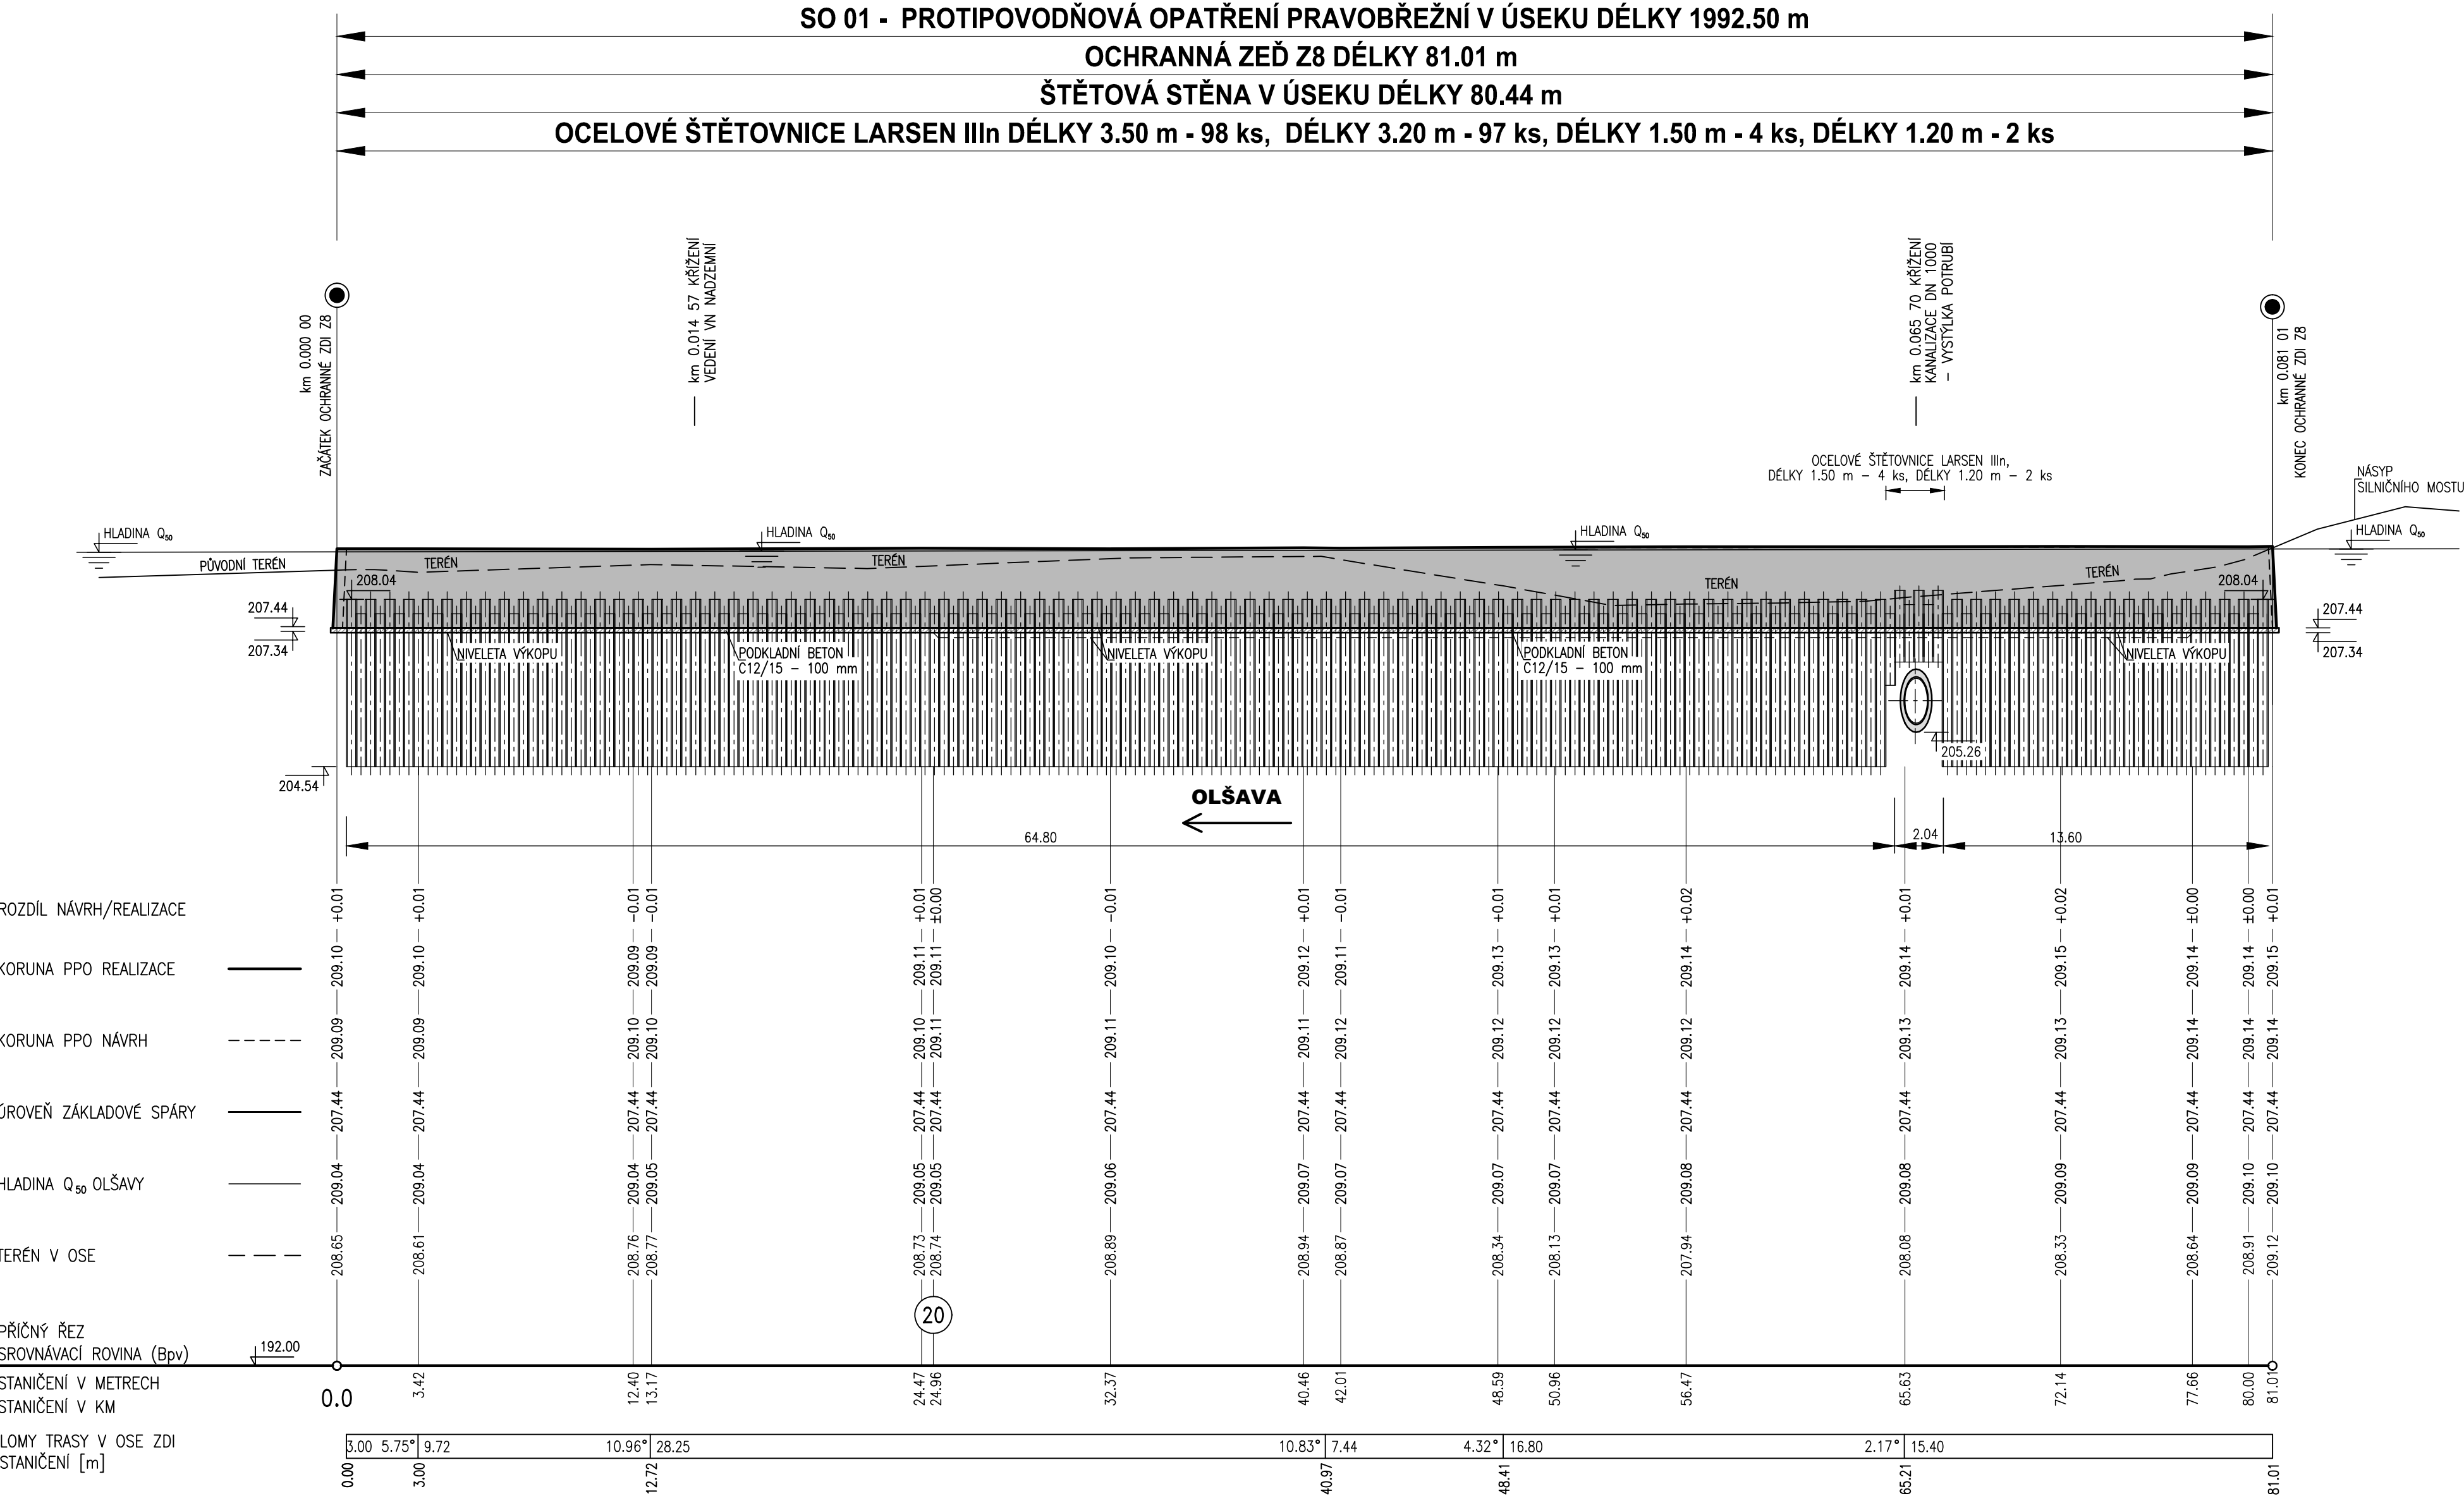

VÝŠKOVÝ SYSTÉM: B.p.v.  
SOURADNICOVÝ SYSTÉM: S-JTSK  
KÓTOVANO V METRECH

ZPRACOVÁNO PRO:  
POVODÍ MORAVY  
IMOS

AQUATIS

AQUATIS a.s. Bolovická 834/56, 602 00 Brno		Tel: +420 541 554 111 Fax: +420 541 211 205		E-mail: info@aquatis.cz http://www.aquatis.cz	
Zodpovědný projektant ING. MICHAL NOVOTNÝ		Hlavní inženýr projektu ING. MICHAL NOVOTNÝ		Vedoucí gřediska ING. OLDŘICH NEUMAYER, CSc.	
Výpracoval JAN KOLÁŘ, DIS.		Kontrolant ING. OLDŘICH NEUMAYER, CSc.		Zakázkové číslo 020022A	
Datum LISTOPAD, 2022		Stupeň dokumentace SKUTEČNÉ PROVEDENÍ STAVBY		Název souboru D_13.dwg	

Alice

OLŠAVA, UHERSKÝ BROD  
PROTIPOVODŇOVÁ OCHRANA MĚSTA  
DOKUMENTACE SKUTEČNÉHO PROVEDENÍ STAVBY  
D. VÝKRESOVÁ DOKUMENTACE

Příloha

OCHRANNÁ ZEĎ Z8, PODÉLNÝ PROFIL

1 : 200/100

Číslo přílohy  
D.13.

Objednatel  
IMOS BRNO, a.s.