


OLŠAVA, UHERSKÝ BROD - PROTIPOVODŇOVÁ OCHRANA MĚSTA
OCHRANNÁ HRÁZ H7, PODÉLNÝ PROFIL 1 : 200/100

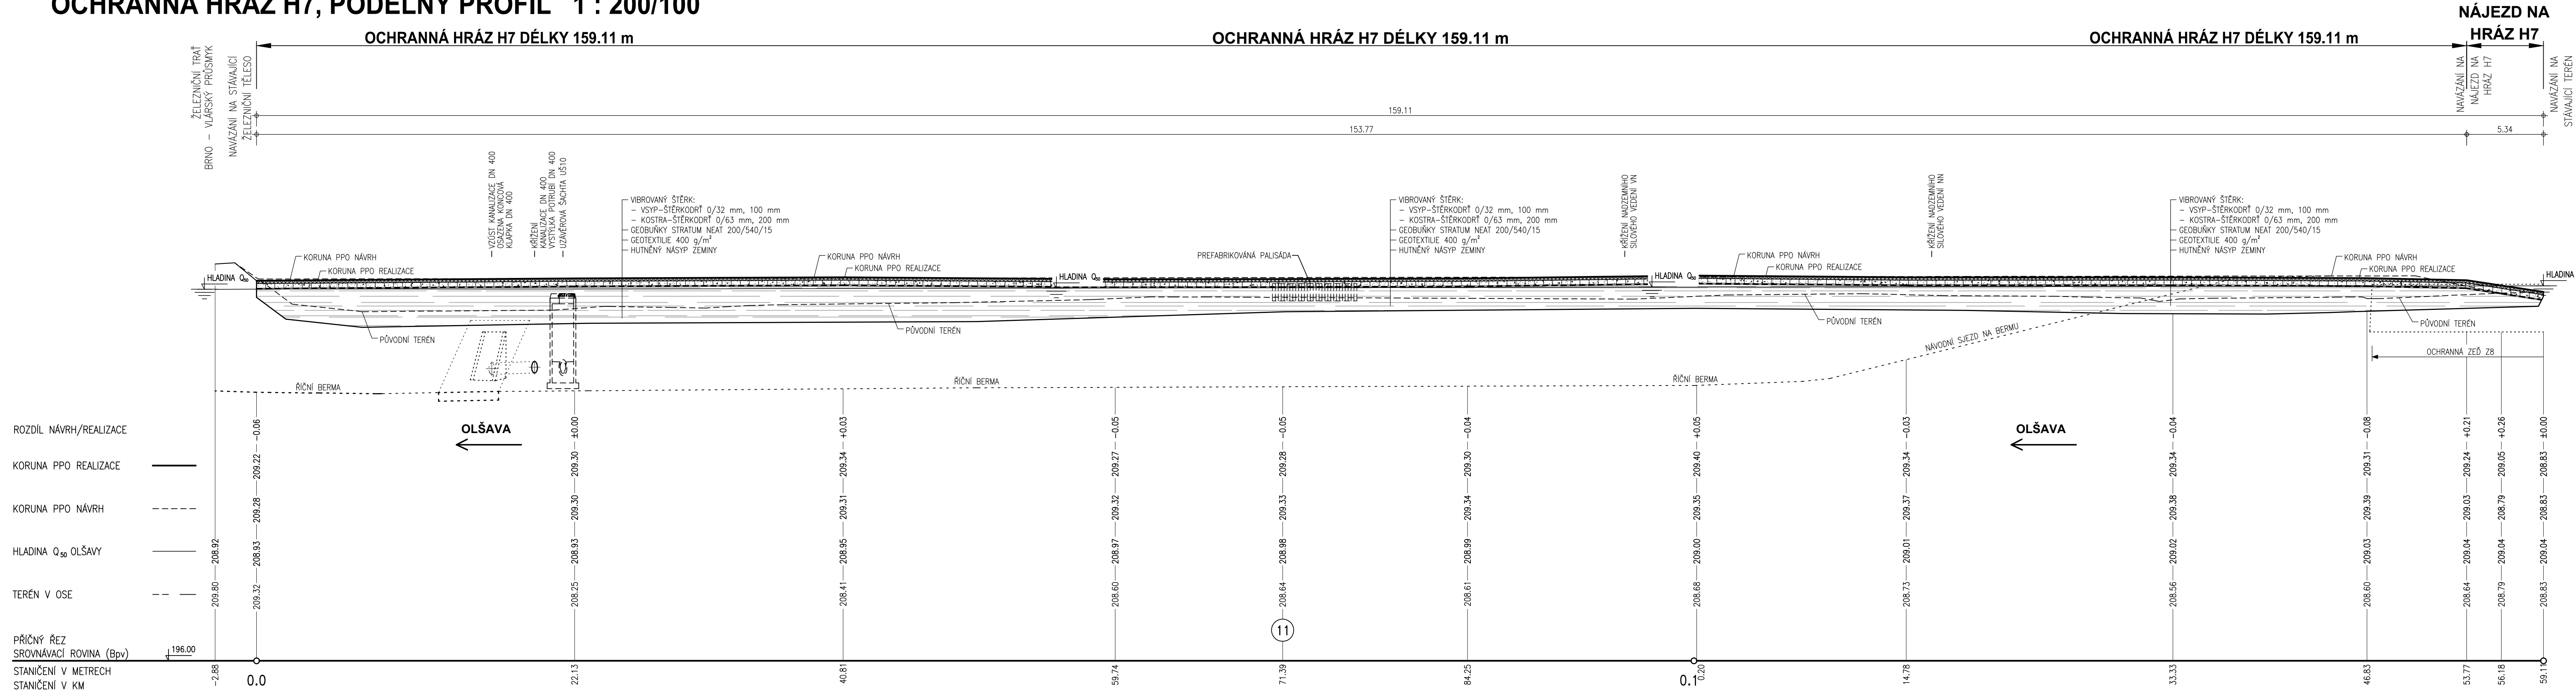

VÝŠKOVÝ SYSTÉM, B.p.v.
SOURADNICOVÝ SYSTÉM: S-JTSK
KÓTOVÁNÍ V METRECH

ZPRACOVÁNO PRO:
POVODÍ MORAVY
IMOS

AQUATIS

AQUATIS a.s.
Bolatická 834/56, 602 00 Brno
Tel: +420 541 554 111
Fax: +420 541 211 205
E-mail: info@aquatis.cz
http://www.aquatis.cz

Zodpovědný projektant:
ING. MICHAL NOVOTNÝ

Hlavní inženýr projektu:
ING. MICHAL NOVOTNÝ

Vedoucí grafického
ING. OLDŘICH NEUMAYER, CSc.

Vypracoval:
JAN KOLÁŘ, DIS.

Kontrola:
ING. OLDŘICH NEUMAYER, CSc.

Zodpovědné číslo
020022A

Datum
LISTOPAD, 2022

Stupeň dokumentace
SKUTEČNÉ PROVEDENÍ STAVBY

Název souboru
D_12.dwg

Olše

**OLŠAVA, UHERSKÝ BROD
PROTIPOVODŇOVÁ OCHRANA MĚSTA
DOKUMENTACE SKUTEČNÉHO PROVEDENÍ STAVBY**

D. VÝKRESOVÁ DOKUMENTACE

Příloha

OCHRANNÁ HRÁZ H7, PODÉLNÝ PROFIL

Měřítko
1 : 200/100

Číslo přílohy
D.12.

Objednatel
IMOS BRNO, a.s.