



OLŠAVA, UHERSKÝ BROD - PROTIPOVODŇOVÁ OCHRANA MĚSTA UZÁVĚROVÁ ŠACHTA UŠ 08 - U CUKROVARU 1 : 50


PŪDORYS 1 - 1
1 : 50

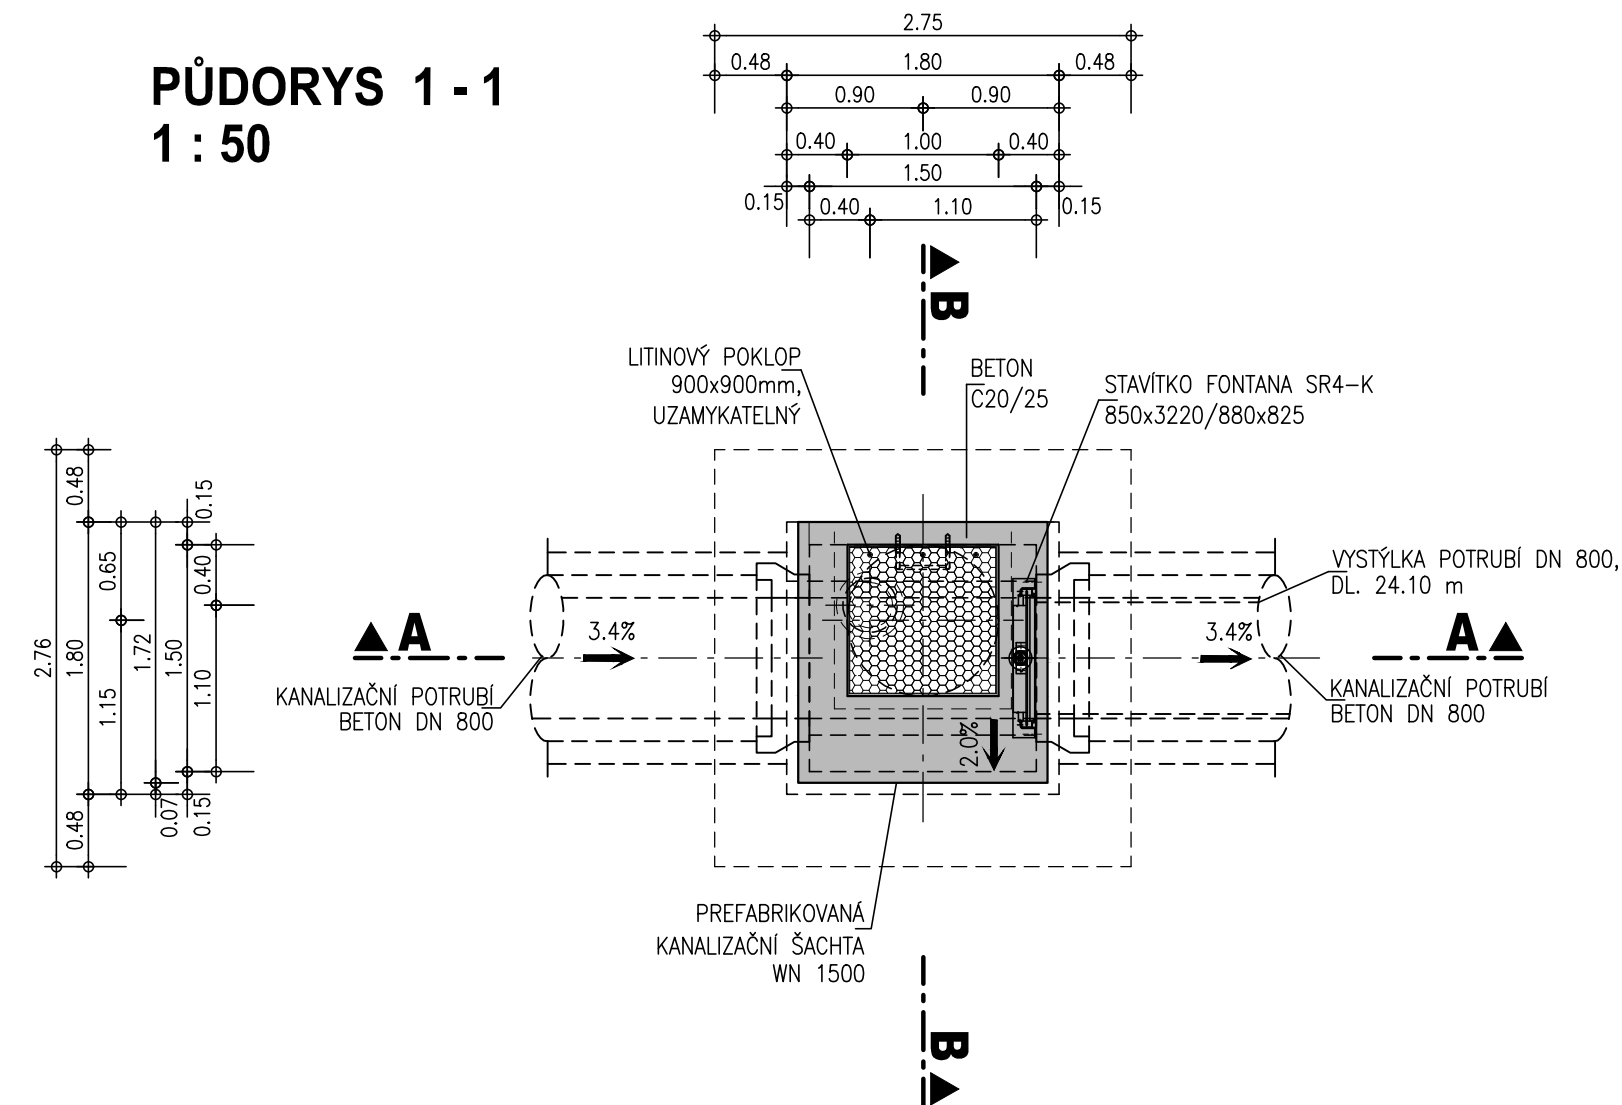


ŘEZ A - A
1 : 50

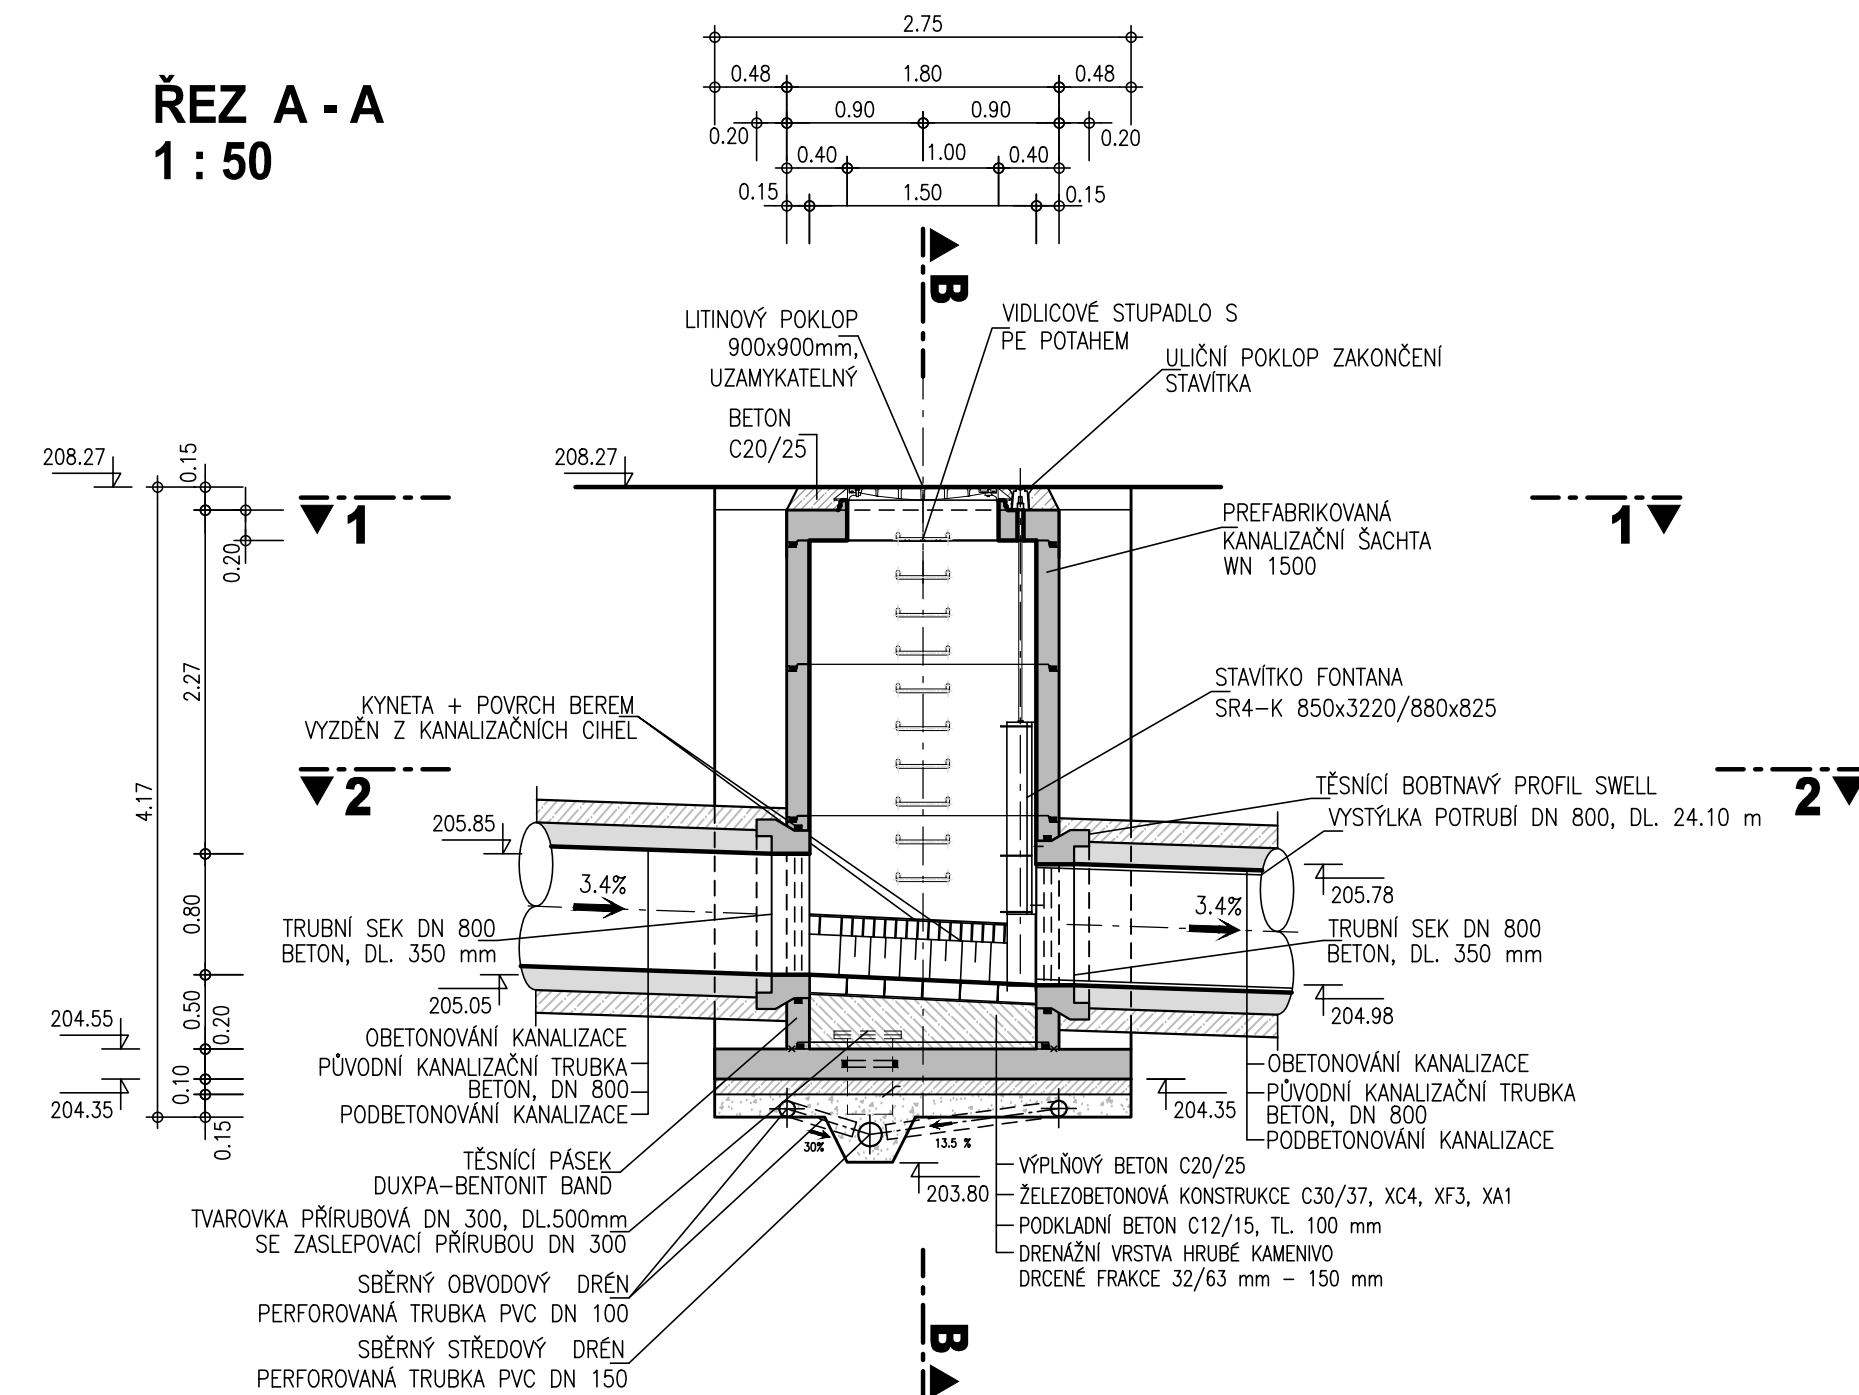

PŪDORYS 2 - 2
1 : 50

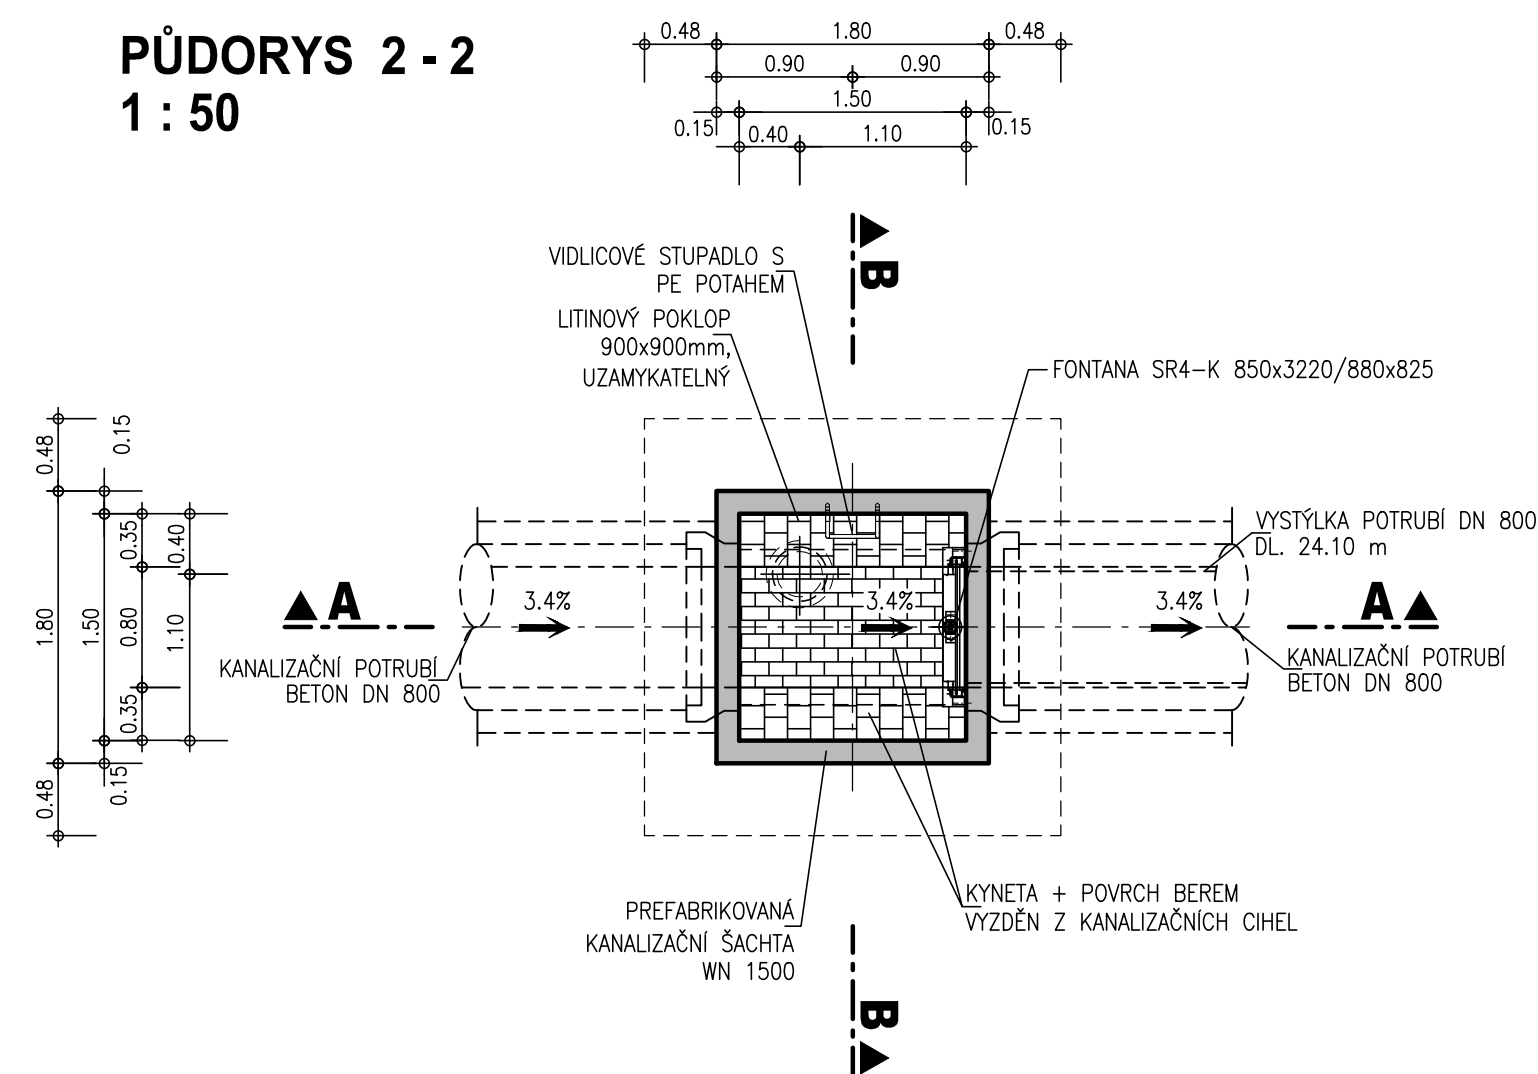

ŘEZ B - B
1 : 50

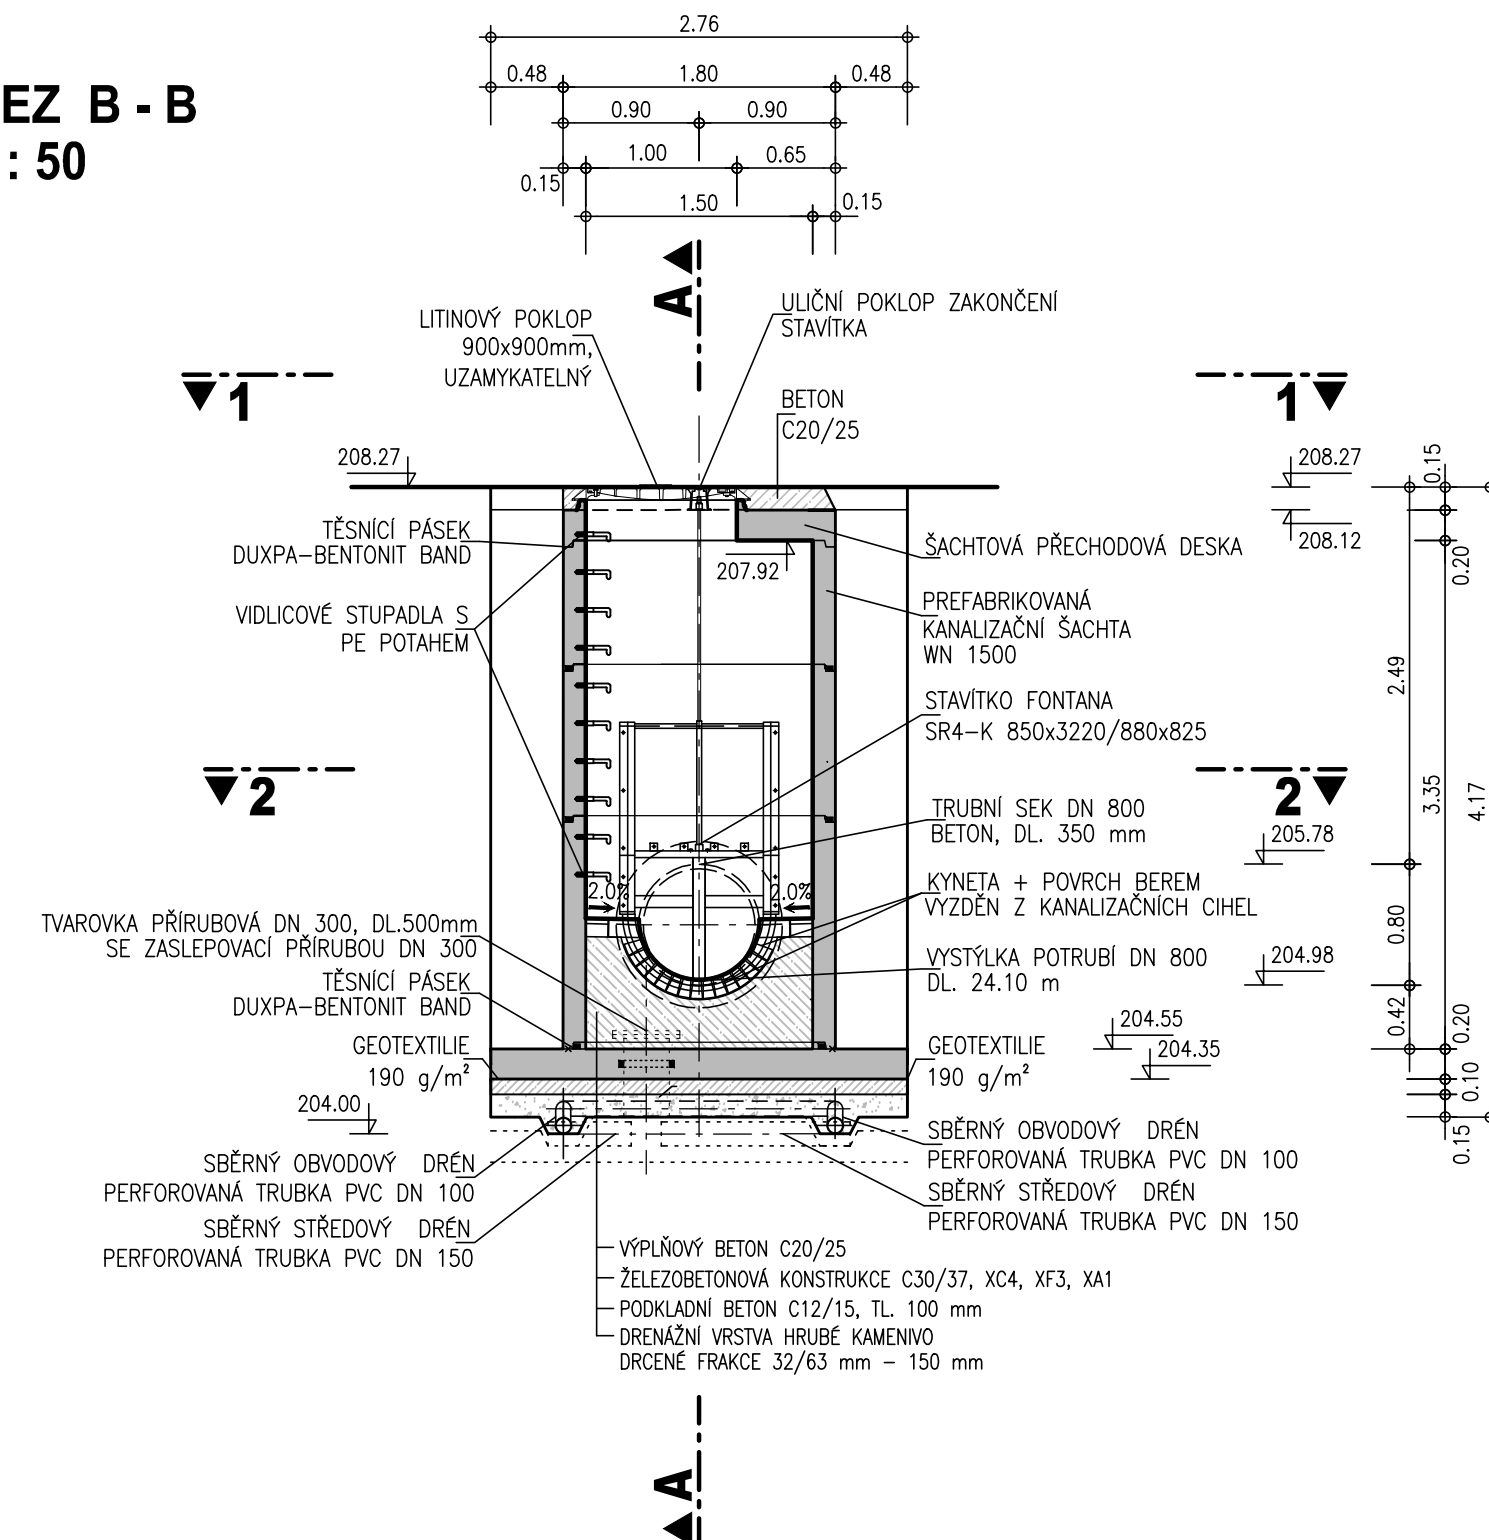

VÝŠKOVÝ SYSTÉM: B.p.v.
SOUŘADNICOVÝ SYSTÉM: S-JTSK
KÓTOVÁNO V METRECH

ZPRACOVÁNO PRO :



		Tel: +420 541 554 111 Fax: +420 541 211 205		E-mail: info@aquatis.cz http://www.aquatis.cz
		Batolnice 834/56, 602 00 Brno		
AQUATIS a.s. Batolnice 834/56, 602 00 Brno		Hlavní inženýr projektu, ING. MICHAL NOVOTNÝ		Vedoucí střediska ING. OLDŘICH NEUMAYER, CSc.
Zodpovědný projektant ING. MICHAL NOVOTNÝ		Kontrolor/ka ING. OLDŘICH NEUMAYER, CSc.		Zadávkové číslo 020022A
Vypracoval Bc. KATEŘINA NĚMCOVÁ				
Datum LISTOPAD, 2022	Stupeň dokumentace SKUTEČNÉ PROVEDENÍ STAVBY	Název souboru	D_43.dwg	
Akce				
OLŠAVA, UHERSKÝ BROD PROTIPOVODNOVÁ OCHRANA MĚSTA DOKUMENTACE SKUTEČNÉHO PROVEDENÍ STAVBY D. VÝKRESOVÁ DOKUMENTACE				
Příloha UZÁVĚROVÁ ŠACHTA UŠ 08 - U CUKROVARU				
MĚŘÍtko 1: 50	Číslo přílohy D.43.			
Objednatel				
IMOS BRNO, a.s.				