



OLŠAVA, UHERSKÝ BROD - PROTIPOVODŇOVÁ OCHRANA MĚSTA VÝUSTNÍ OBJEKT VO 09 - U CUKROVARU 1 : 50

PŪDORYS 1 : 50

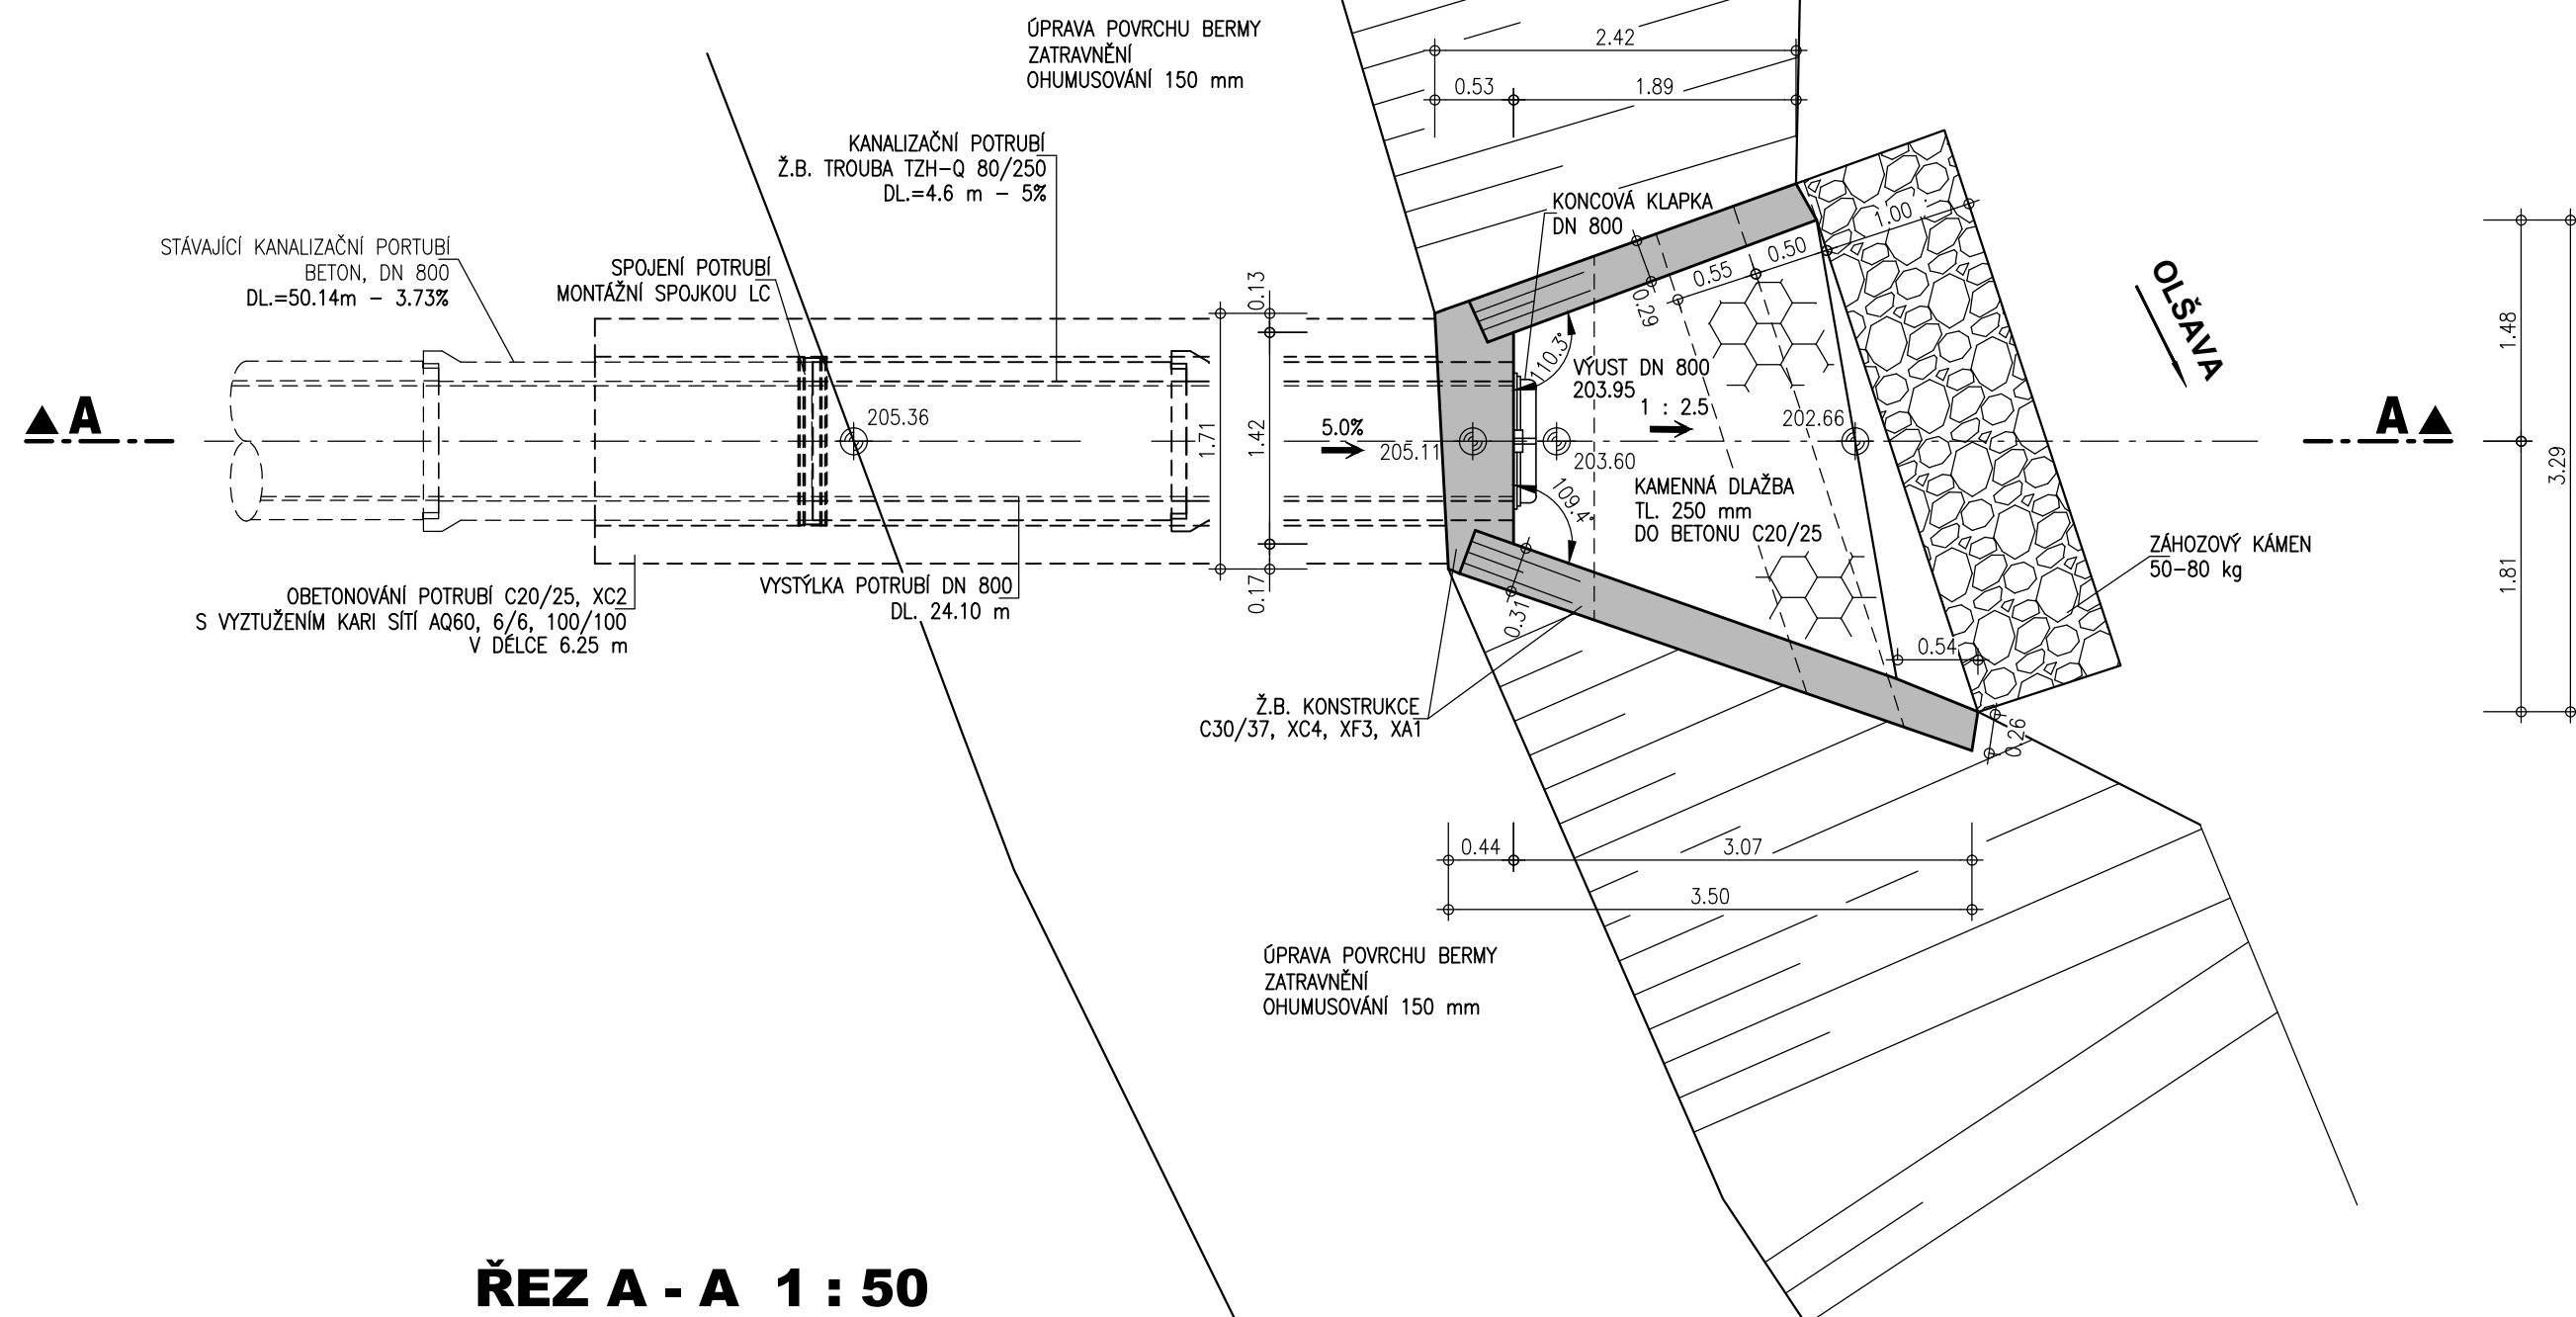

ŘEZ A - A 1 : 50

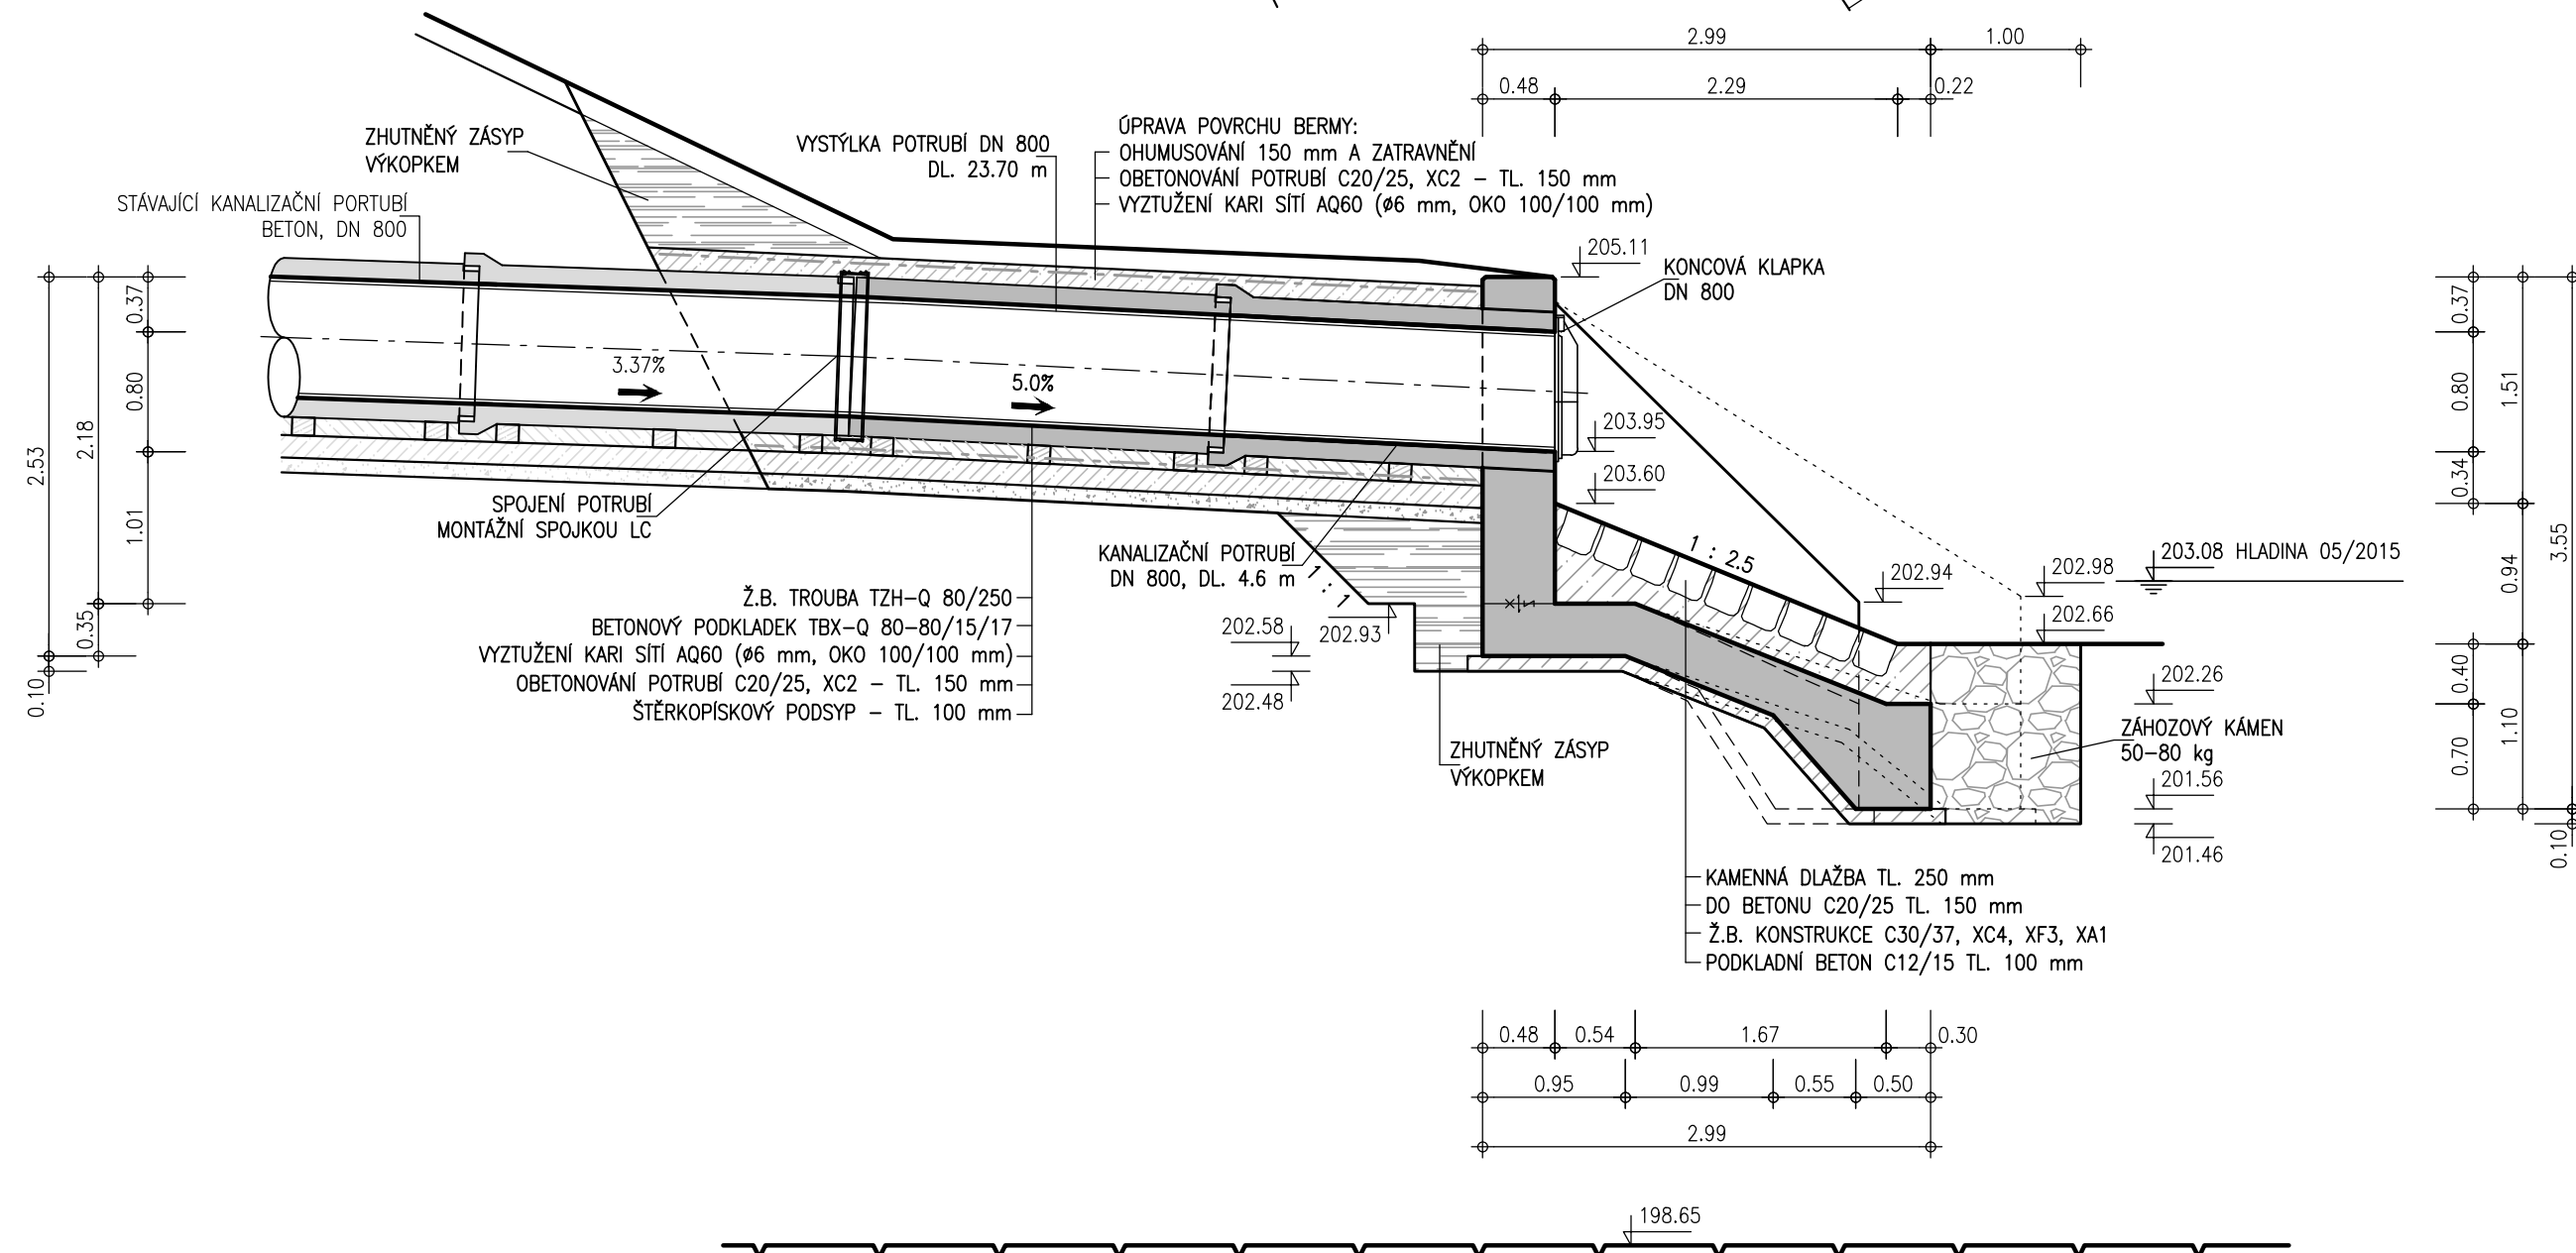

VÝŠKOVÝ SYSTÉM: B.p.v.
SOUŘADNICOVÝ SYSTÉM: S-JTSK
KÓTOVÁNO V METRECH

ZPRACOVÁNO PRO :



AQUATIS a.s. Botanická 834/56, 602 00 Brno		Tel: +420 541 554 111 Fax: +420 541 211 205		E-mail: info@aquatis.cz http://www.aquatis.cz	
Zodpovědný projektant ING. MICHAL NOVOTNÝ		Hlavní inženýr projektu ING. MICHAL NOVOTNÝ		Vedoucí střediska ING. OLDŘICH NEUMAYER, CSc.	
Vypracoval Bc. KATEŘINA NĚMCOVÁ		Kontroloval ING. OLDŘICH NEUMAYER, CSc.		Zadávkové číslo 020022A	
Datum LISTOPAD, 2022		Stupeň dokumentace SKUTEČNÉ PROVEDENÍ STAVBY		Název souboru D 44.dwg	
OLŠAVA, UHERSKÝ BROD PROTIPOVODNOVÁ OCHRANA MĚSTA DOKUMENTACE SKUTEČNÉHO PROVEDENÍ STAVBY D. VÝKRESOVÁ DOKUMENTACE					
Příloha					
VÝUSTNÍ OBJEKT VO 09 - U CUKROVARU					
Měřítko 1:50		Číslo přílohy D.44.			
Objednatel					
IMOS BRNO, a.s.					