



DOKUMENTACE SKUTEČNÉHO PROVEDENÍ STAVBY


PŮDORYS

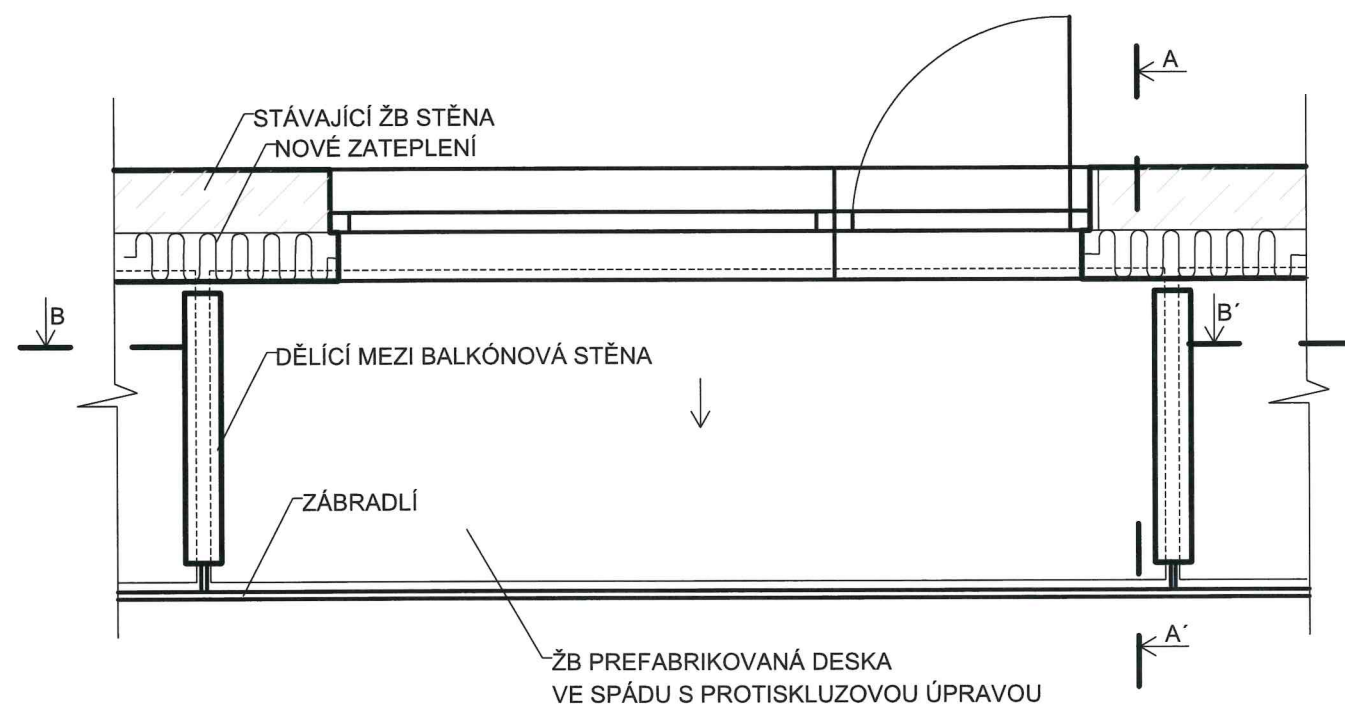


ŘEZ B-B'

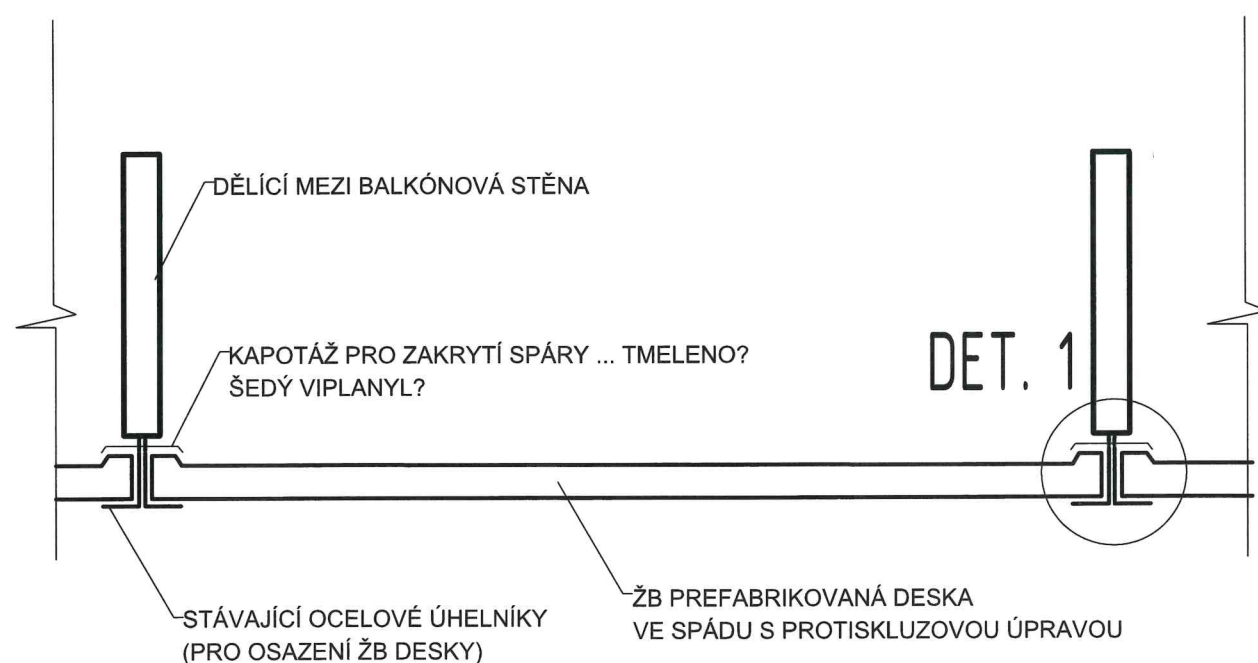

ŘEZ A-A'

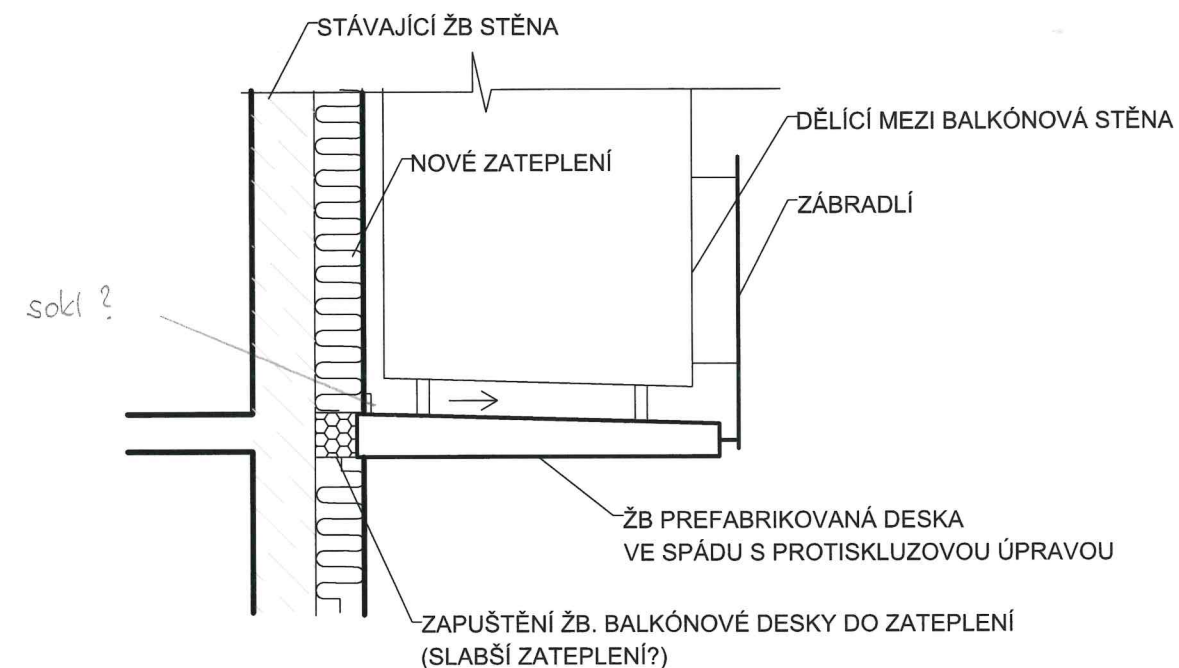

DET 1

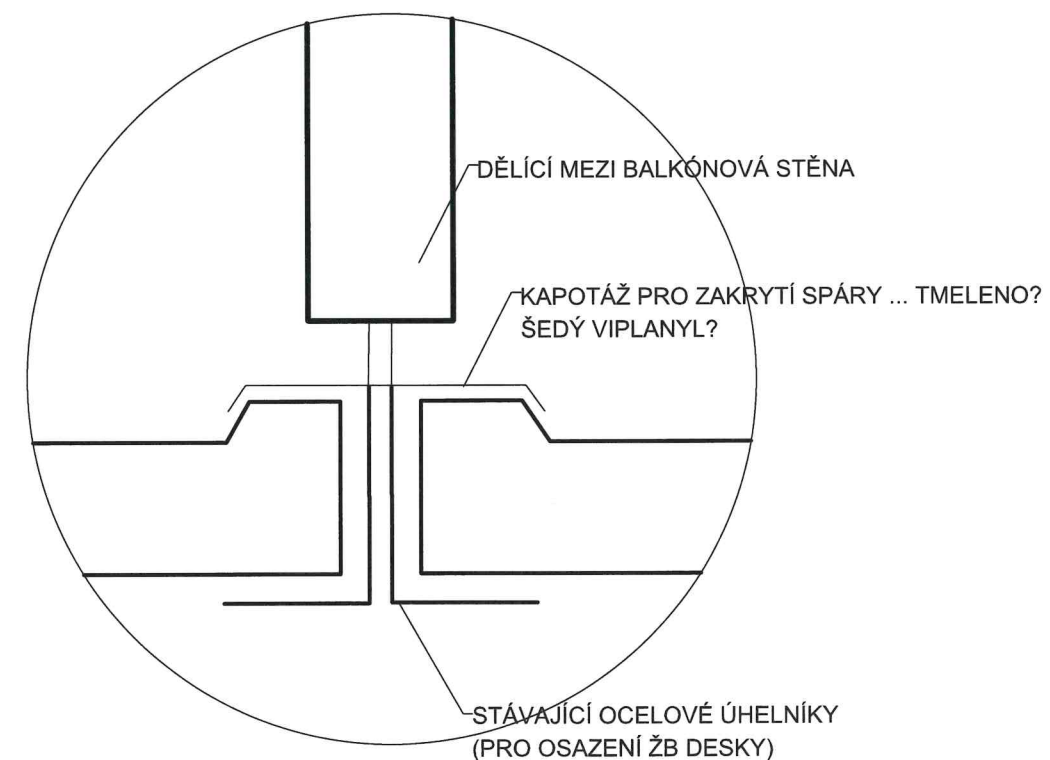

S-A-S STAVBY

5.1.2023