


VZDUCHOTECHNIKA VZT1A, VZT1B, VZT2, VZT3 - TĚLOVÝCHOŇA
HLEDISTĚ
- ŠATNY POD
HLEDISTEM
ROZVADĚČ RM1 GYMNASTICKÝ SÁL
MĚŘENÍ A REGULACE

DOKUMENTACE
SKUTEČNÉHO PROVEDENÍ

1	2	3	4	5	6	7	8	9	10	11	12	13	14	15	16	17	18	19	20
---	---	---	---	---	---	---	---	---	----	----	----	----	----	----	----	----	----	----	----

DX-9100-8154 č.1

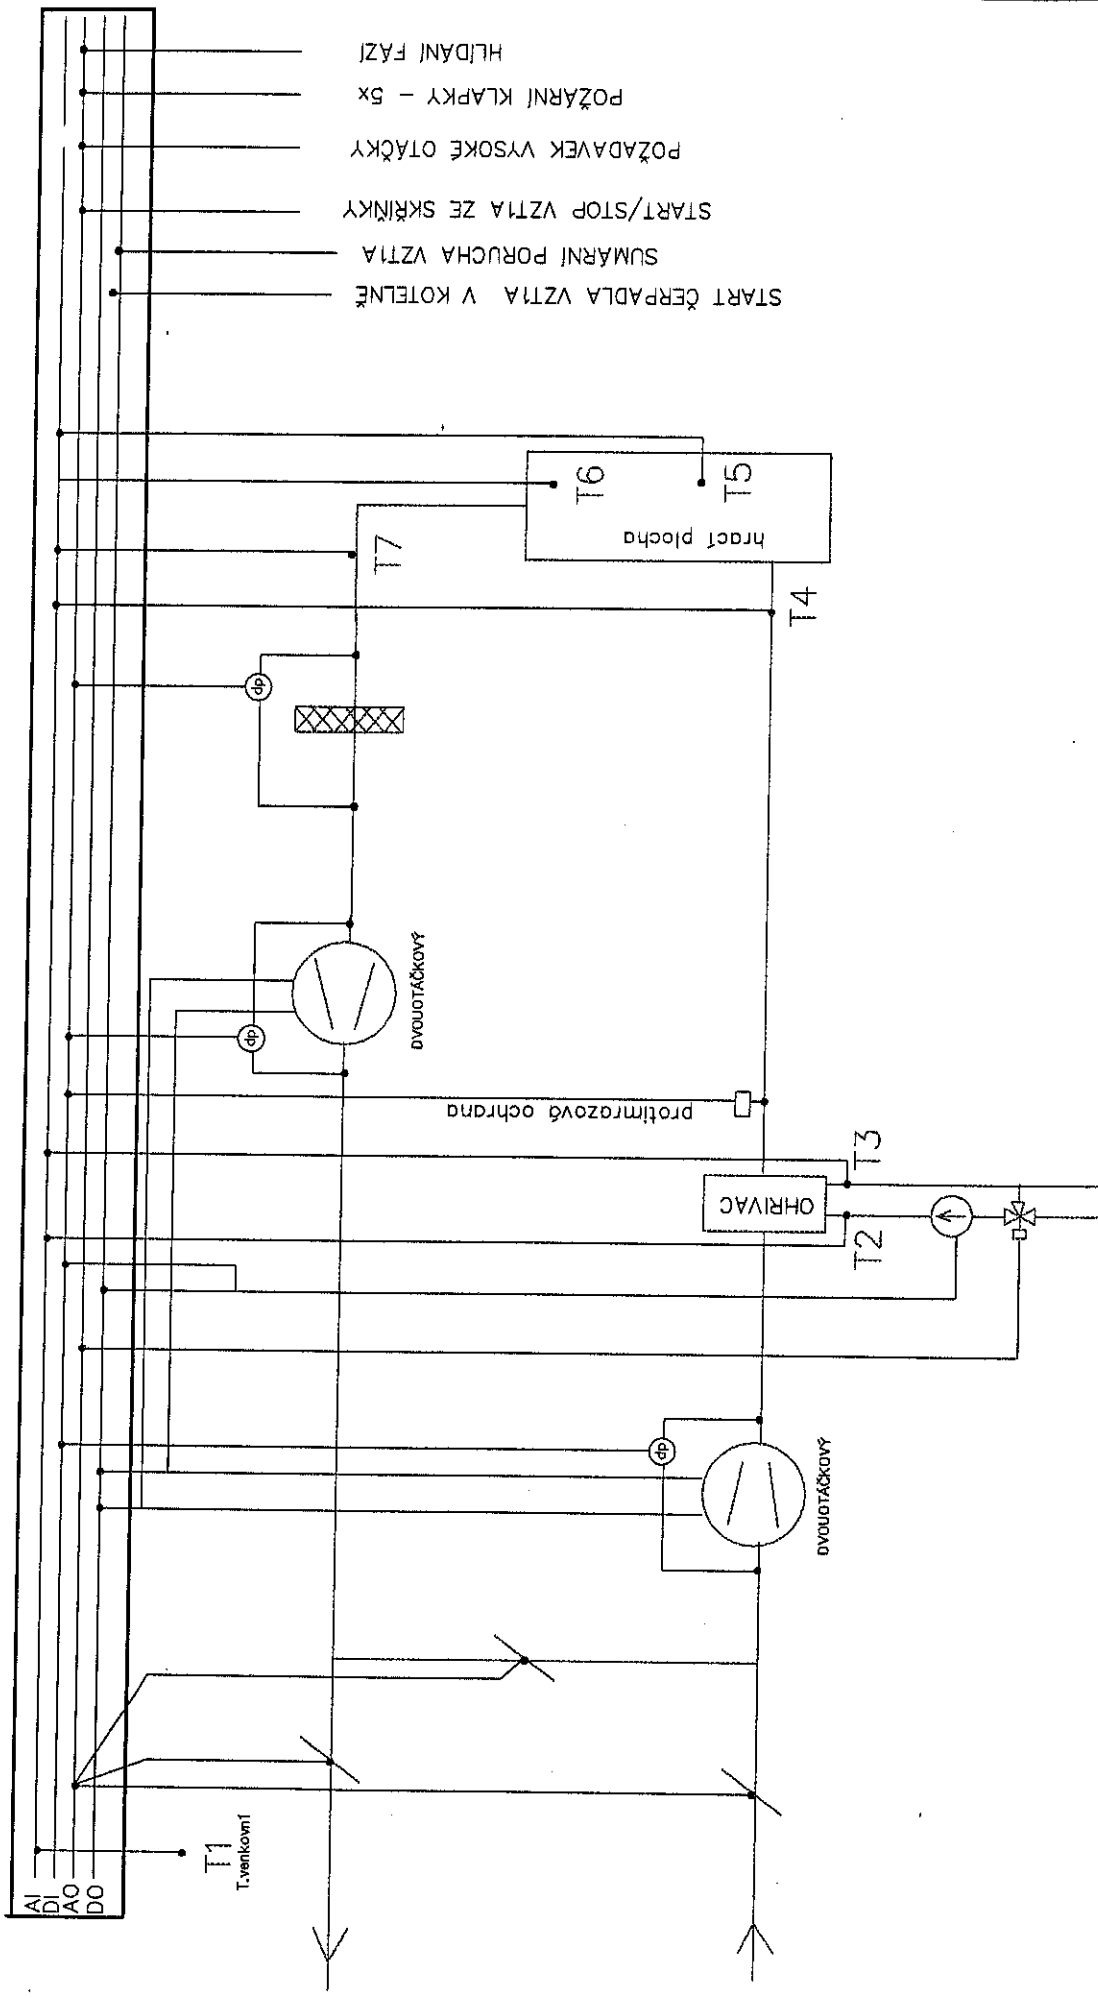


START ČERPADLA VZT1A V KOTELNĚ
 SUMÁRNÍ PORUCHA VZT1A
 START/STOP VZT1A ZE SKŘÍŇKY
 POŽADAVEK VYSOKÉ OTÁČKY
 POŽÁRNÍ Klapky - 5x
 HLÍDÁNÍ FÁZÍ

UMÍSTĚNÍ VZT JEDNOTKY - STROJOVNA VZT NAD GYMNASTICKÝM SÁLEM

1	2	3	4	5	6	7	8	9	10	11	12	13	14	15	16	17	18	19	20
Vypracoval: Ing.Staněk			OKRUH C. (NÁZEV):																
Kontroloval:			VZT1A – TĚLOCVIČNA, NOVOSTAVBA RM1																
Datum : listopad 2002			Zmena: Provedl: Datum:																
			A.C.: těllocvična																
			Z.C.: VZT1A V.C.: bys1A-1																
			LIST C.: 1A																

DX-9100-8154 č.1

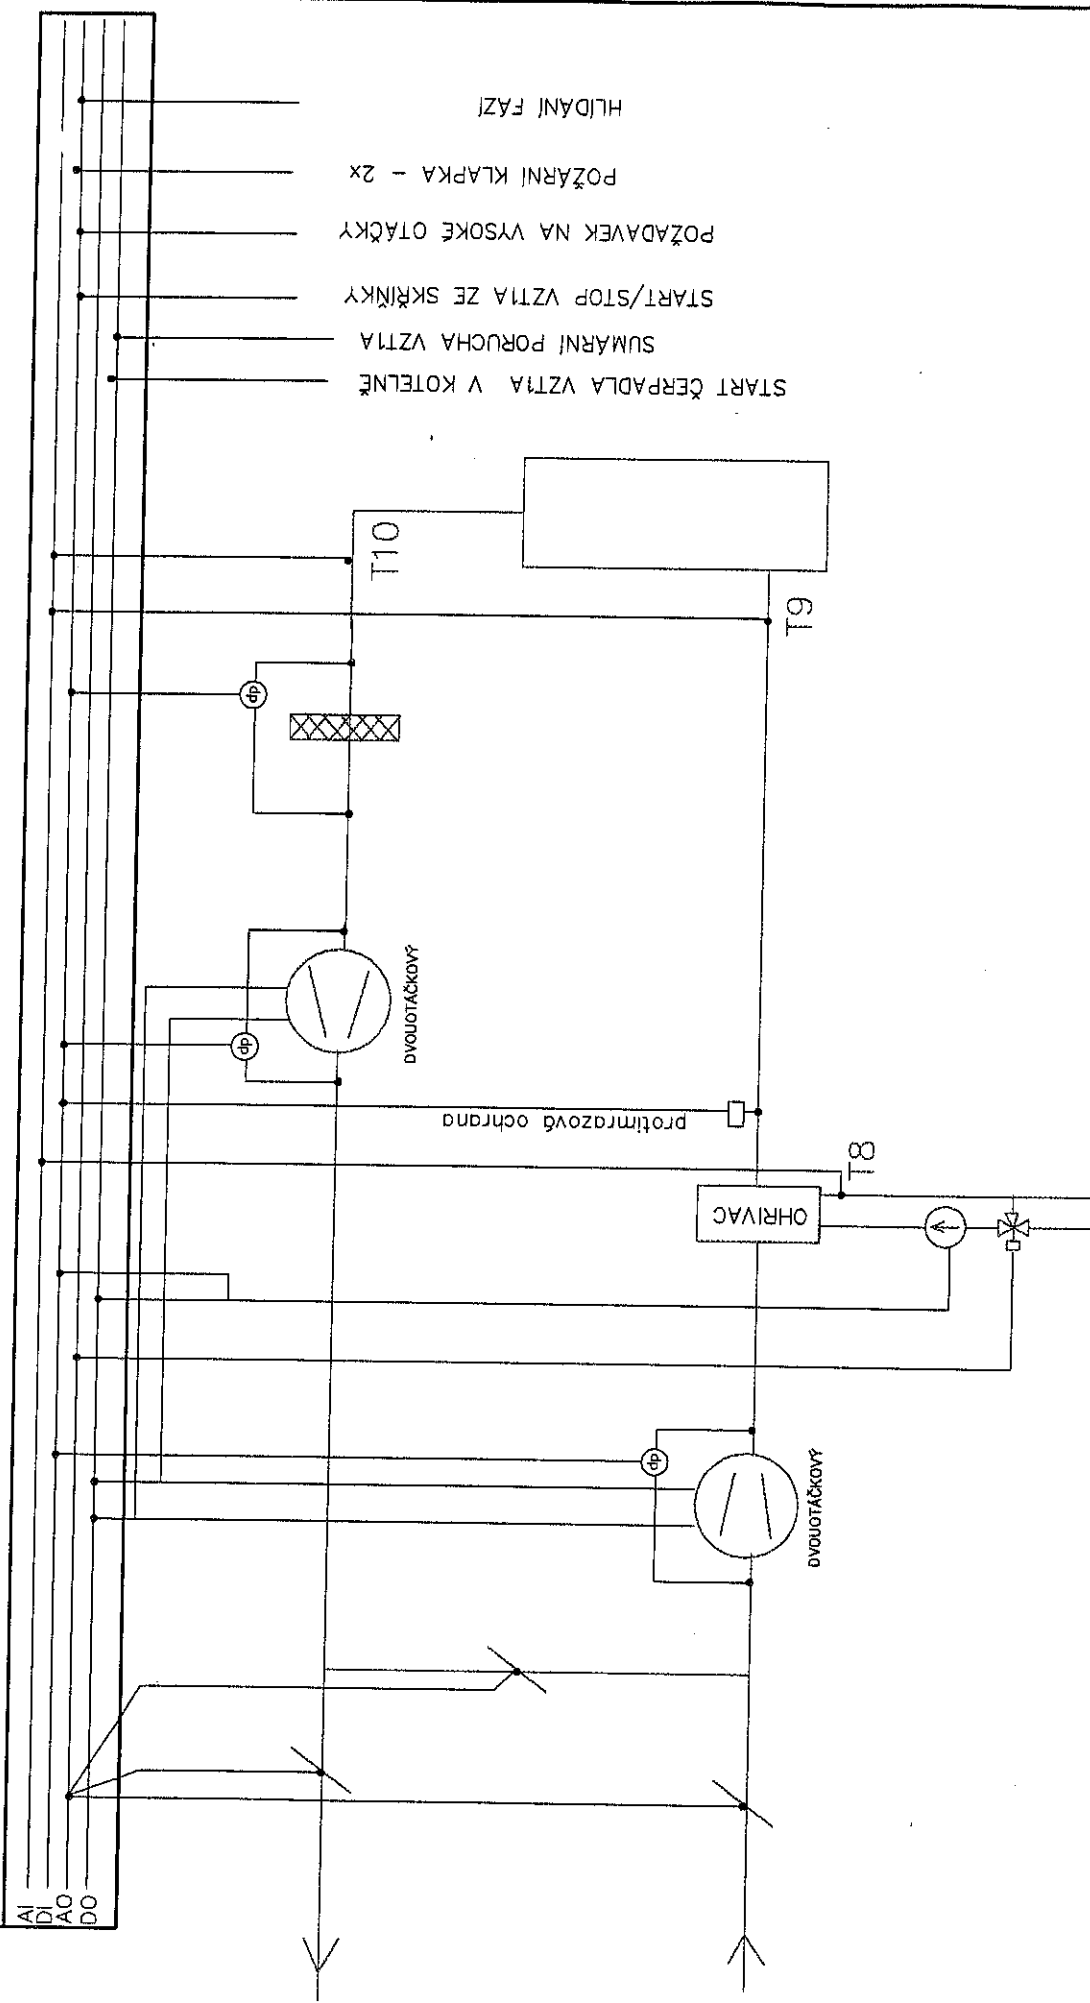


START ČERPADLA VZTIA V KOTELNĚ
 SUMÁRNÍ PORUCHA VZTIA
 START/STOP VZTIA ZE SKŘÍNKY
 POŽADAVEK NA VYSOKÉ OTÁČKY
 POŽÁRNÍ KLAPKA - 2x
 HLÍDÁNÍ FÁZE

UMÍSTĚNÍ VZT JEDNOTKY - STROJOVNA VZT NAD GYMNASTICKÝM SÁLEM

1	2	3	4	5	6	7	8	9	10	11	12	13	14	15	16	17	18	19	20	
Vypracoval: Ing.Stančík			OKRUH C. (NAZEV):																	
Kontroloval:			VZT1B -- HLEDIŠTĚ, NOVOSTAVBA																	
Datum : listopad 2000			RM1										A.C.:		hlediště		Z.C.: VZT1B		LIST C.: 1B	
													Změna:				V.C.: bys1B-1			
													Provedl:							
													Datum:							


1	2	3	4	5	6	7	8	9	10	11	12	13	14	15	16	17	18	19	20
---	---	---	---	---	---	---	---	---	----	----	----	----	----	----	----	----	----	----	----


DX-9100-8154, x.2

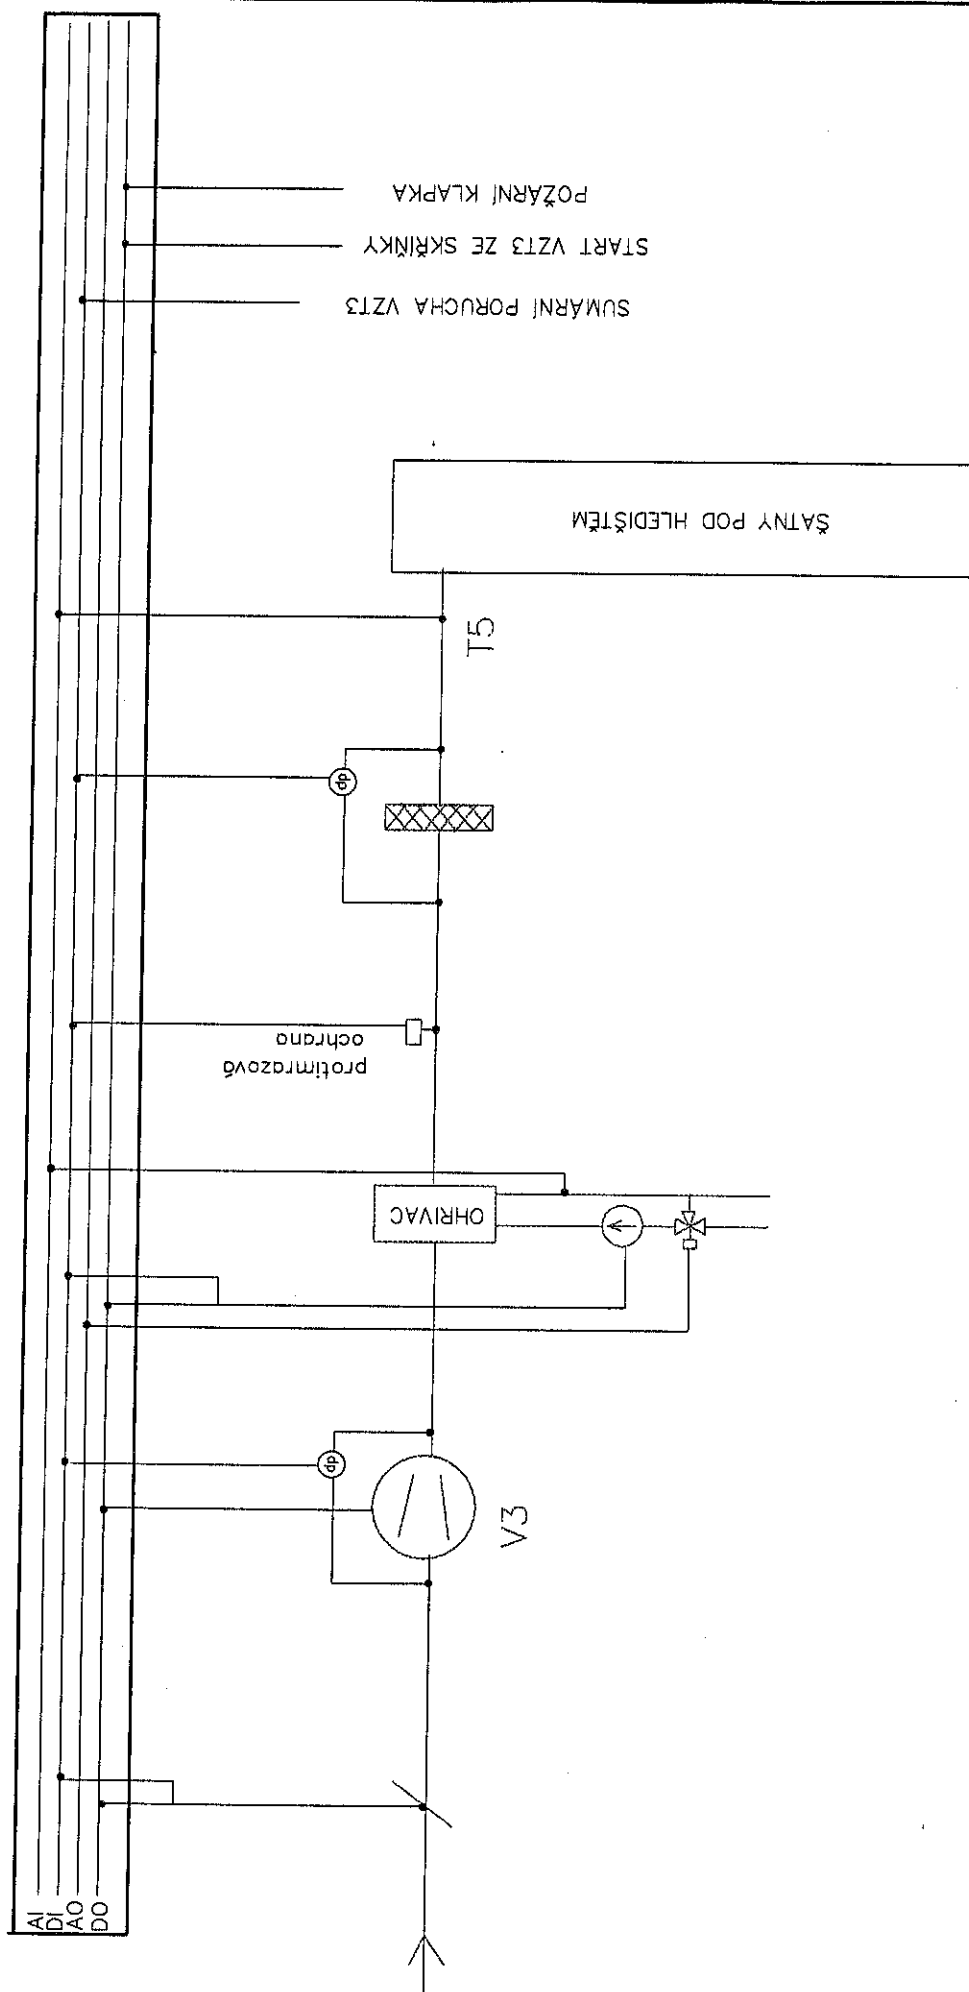

UMÍSTĚNÍ VZT3 JEDNOTKY – MÍSTNOST č.1.28 (nářadovna)
ODTAHOVÉ VENTILÁTORY – 5 ks SPOUŠTĚNÝ SAMOSTATNĚ


1	2	3	4	5	6	7	8	9	10	11	12	13	14	15	16	17	18	19	20
Výpracoval: Ing.Stenčík			OKRUH C. (NÁZEV):																
Kontroloval:			VZT3 - ŠATNY POD HLEDIŠTĚM - RM1																
Datum : listopad 2002			A.C.: Gym.těl.,šatny V.C.: B-RM1_3A Z.C.: VZT3 																
			LIST C.: 3A																

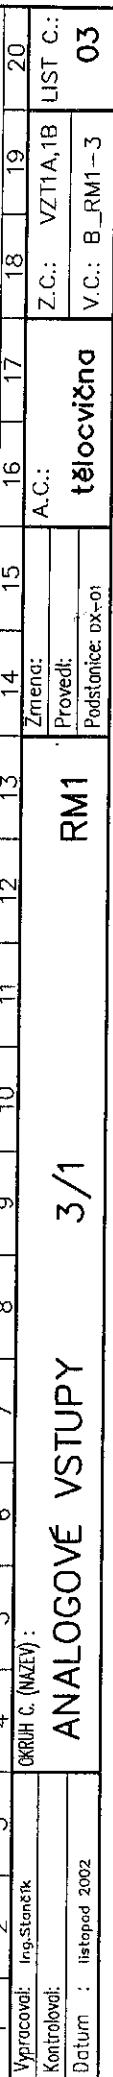

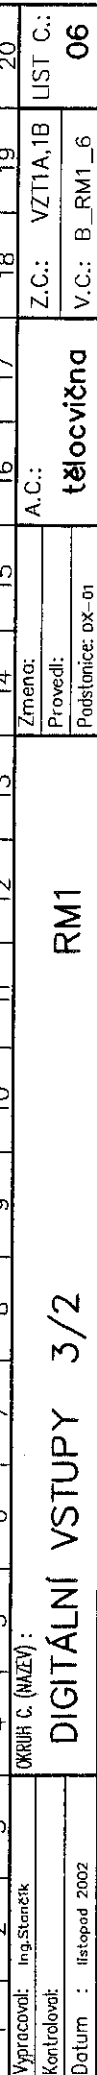

5-2.1 XP-9105/2 (XT3)

pořadové číslo DI:	DI 17	DI 18	DI 19	DI 20	DI 21	DI 22	DI 23	DI 24
označení DI no DX:	DI 17	DI 18	DI 19	DI 20	DI 21	DI 22	DI 23	DI 24

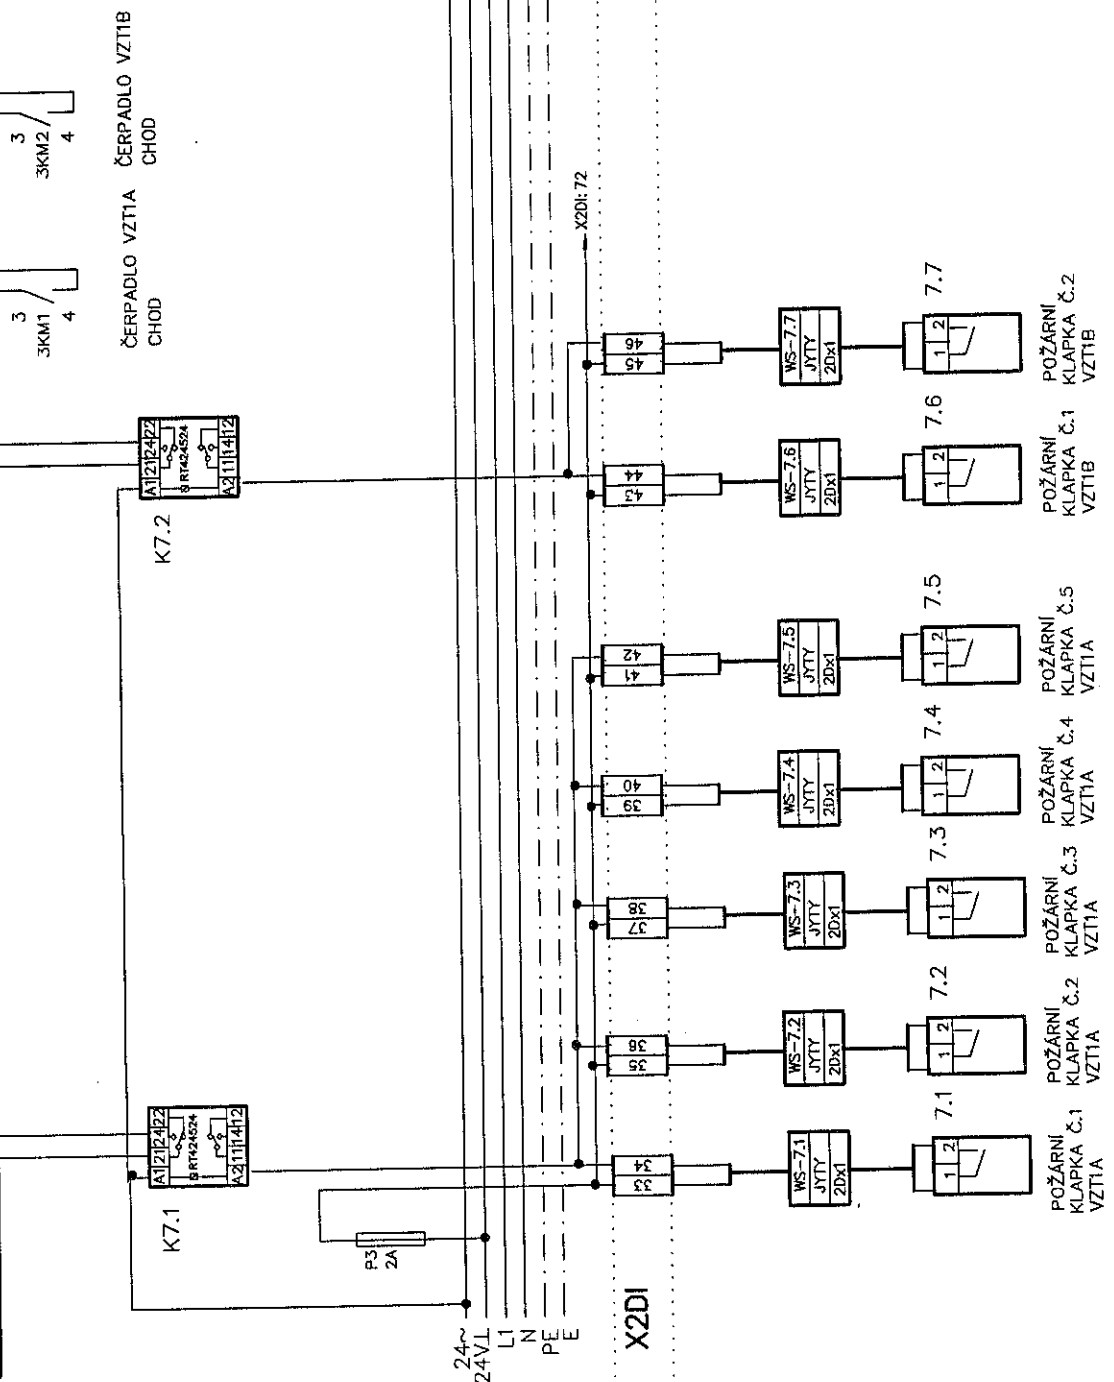


21.1 DX-9100-8154 - č.1

pořadové číslo AO:	AO	1	2
označení AO na DX:	com		

21.3 XP-9102 (XT1)

AO	3	4
com		

V ROZVADEČI

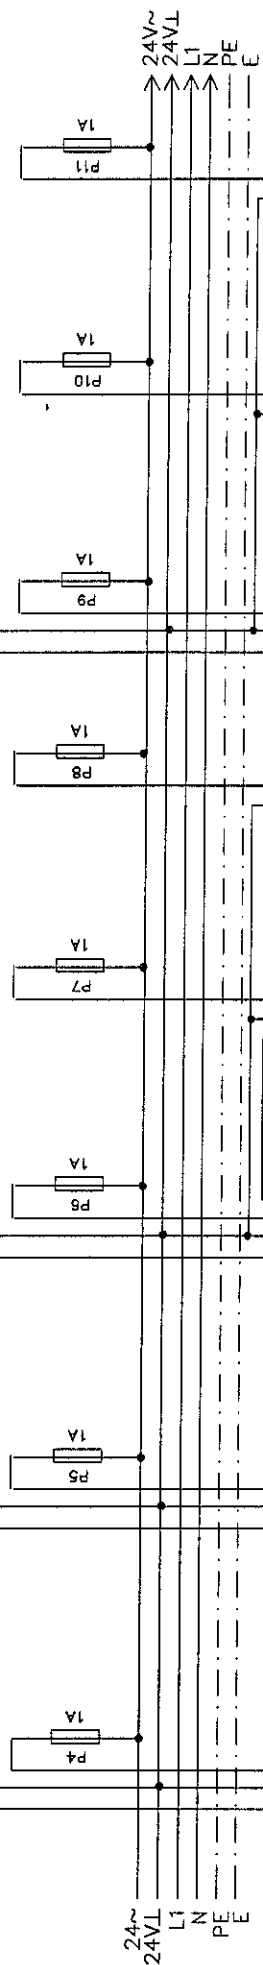

X1AO

V PROVOZU

OHŘÍVAČ VZT1A
ventil: VG7802GT, kv=4
pohon: VA7152-1001, 24V, 0-10V

OHŘÍVAČ VZT1B
ventil: VG7802GT, kv=4
pohon: VA7152-1001, 24V, 0-10V

KLAPKA PŘÍVOD VZT1A

KLAPKA SMĚŠOVÁNÍ VZT1A

KLAPKA ODTAHL VZT1B

KLAPKA PŘÍVOD VZT1B

KLAPKA SMĚŠOVÁNÍ VZT1B


Vypracoval:	Ing. Staneček	Změna:		A.C.:		Z.C.:	VZT1A, 1B	LIST C.:	08
Kontroloval:		Provedl:				V.C.:	B_RM1_8		
Datum :	listopad 2002								

ANOLOGOVÉ VÝSTUPY

tělocvična



21.7 XP-9104 (XT4)

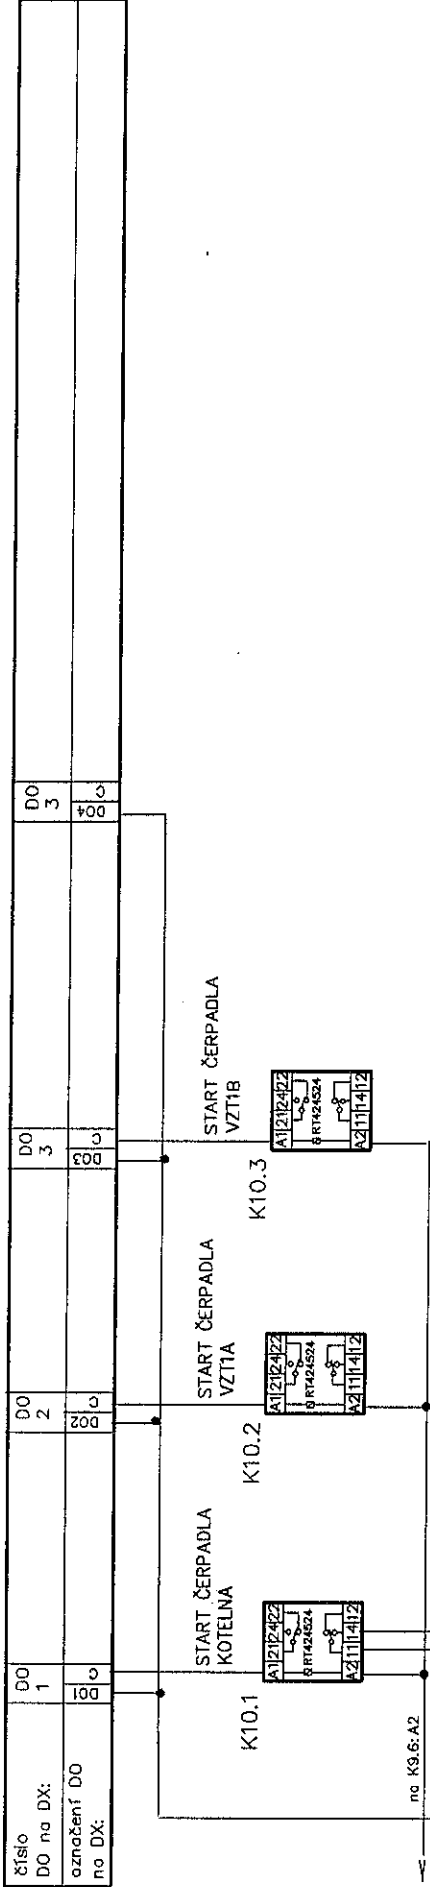


V ROZVADEČI

V PROVOZU

[illegible]


V ROZVADECI

DX-1:Al1

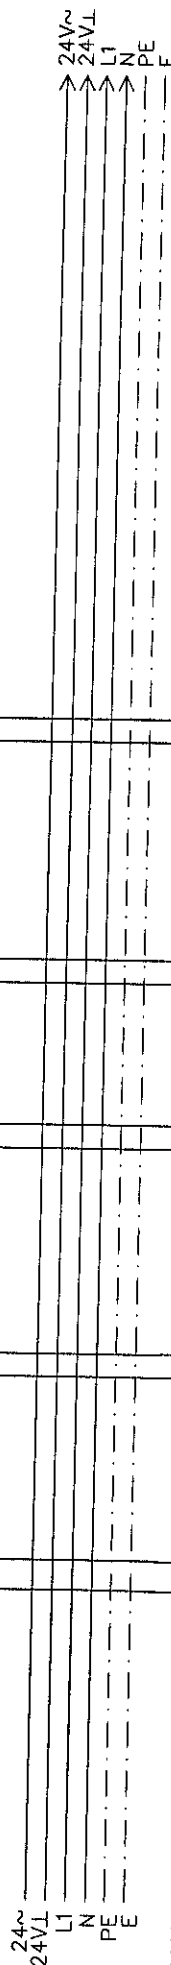

X2A1

V PROVOZU

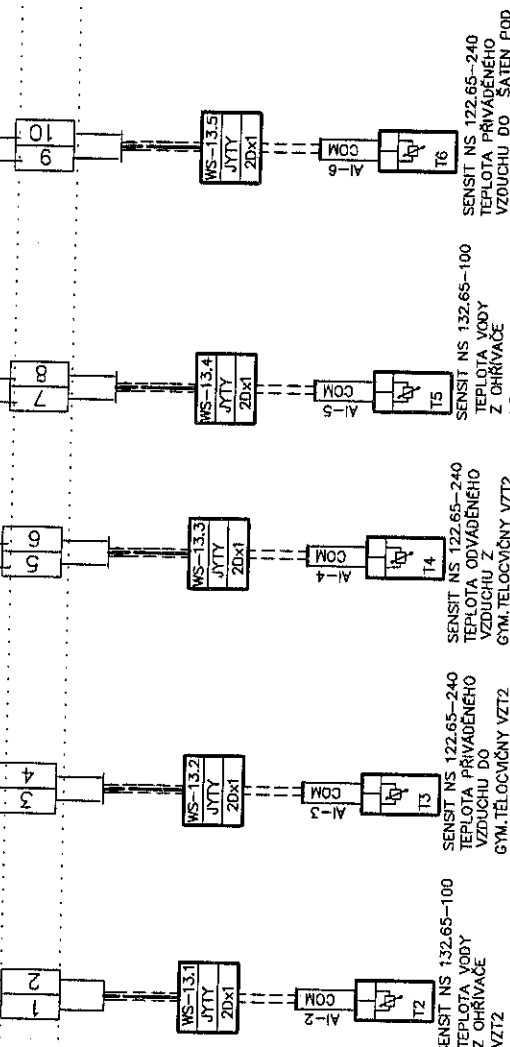

SENSIT NS 122.65--240
TEPLOTA PŘIVÁDĚNÉHO
VZDUCHU DO ŠATEN POD
HLEDIŠTĚM VZT3

SENSIT NS 132.65-100
TEPIOTA VODY

SENSIT NS 122.65-240
TEPLOTA ODVADĚNÉHO
VODY

SENSIT NS 122.65-240
TEPLOTA PŘIVADĚNÉHO
VZDUCHU DO

TEPLOTA VODY
Z OHŘÍVAČE

LIST č.11 a č.12 NEKRESLENY, NEPOUŽITY

OKRUH C. (NAZEV) :

Vypracoval: Ing. Staněk

Kontroloval:

Datum : listopad 2002

ANALOGOVÉ VSTUPY - DX2

RM1


Podstojnice: DX-02

A.C.:

gym. tělocvič.

V.C.: B_RM1-13

13

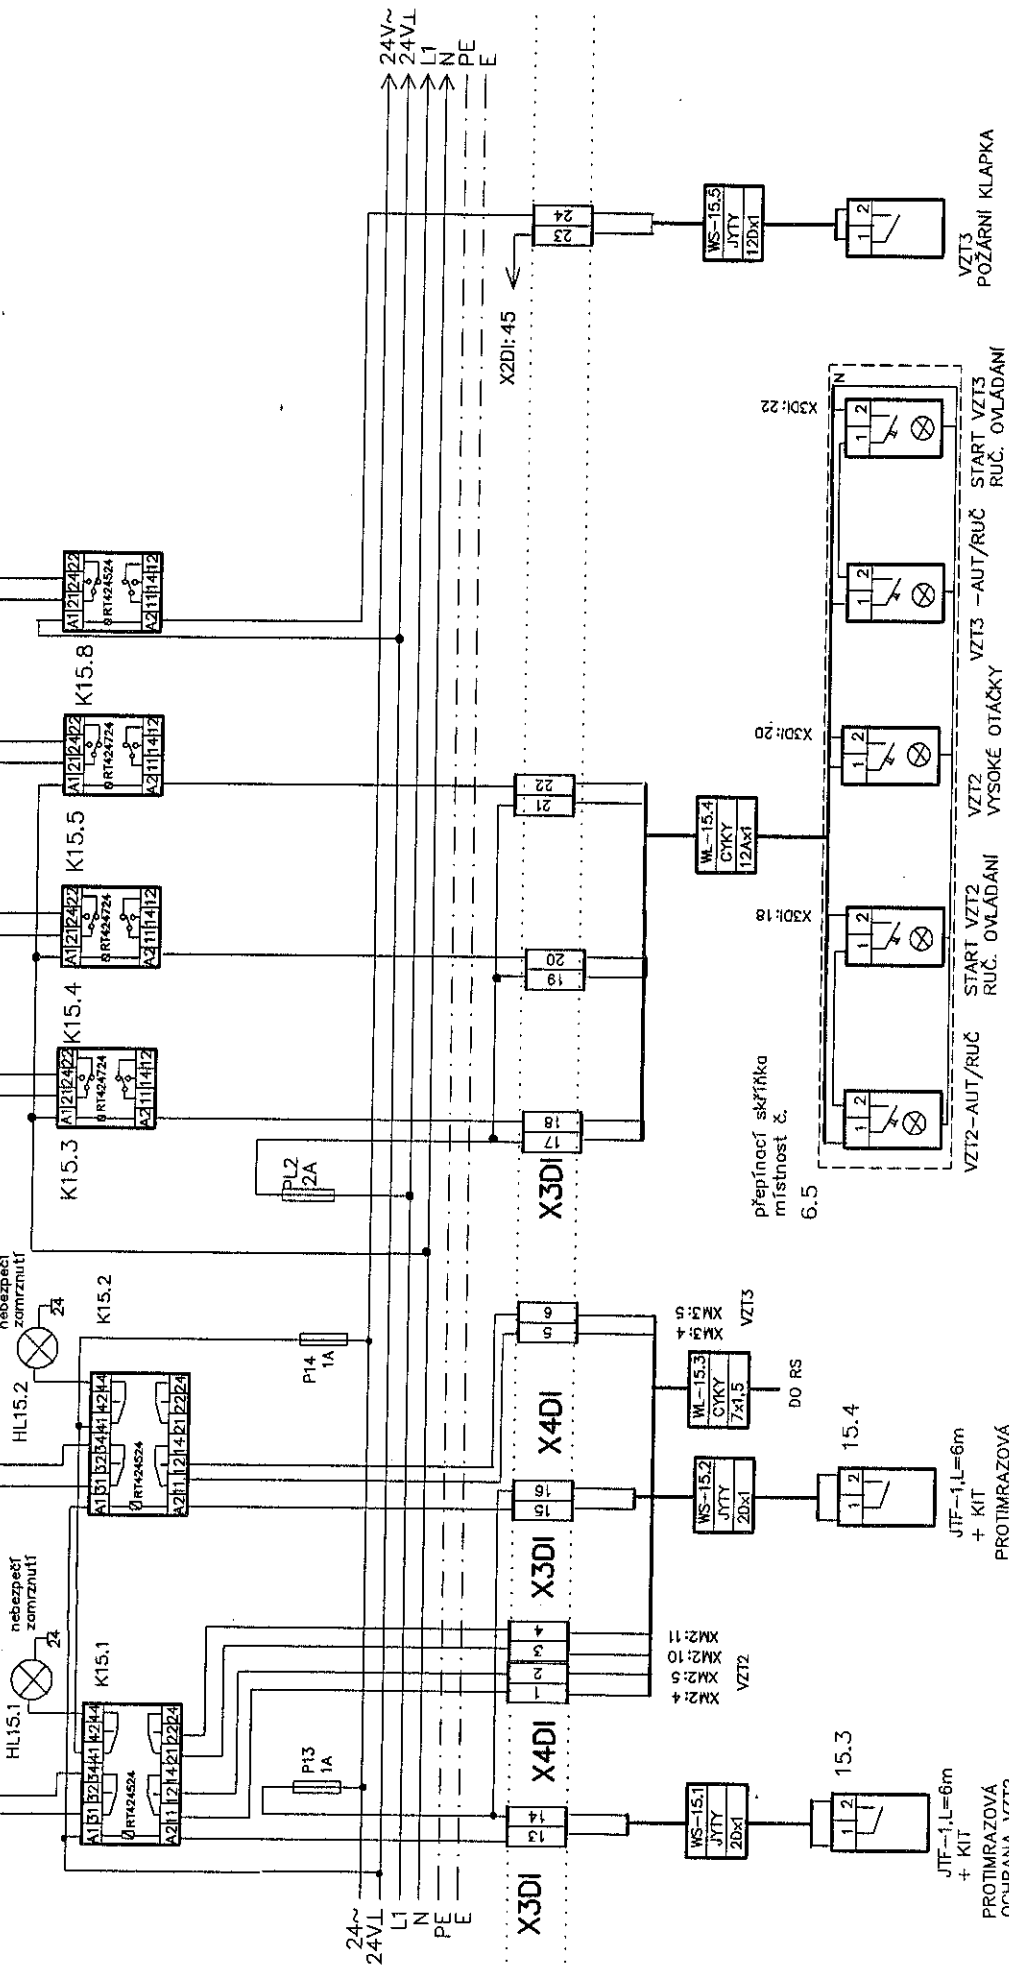

Vypracoval: Ing. Stanislav
 Kontroloval:
 Datum : listopad 2000

OKRUH C. (NAZEV) :

DIGITÁLNÍ VSTUPY 2/2 DX2


RM1

Podstanice: 0X-02

gym.těl., šatny

LIST C:

22.1 DX-9100-8154 - č.2

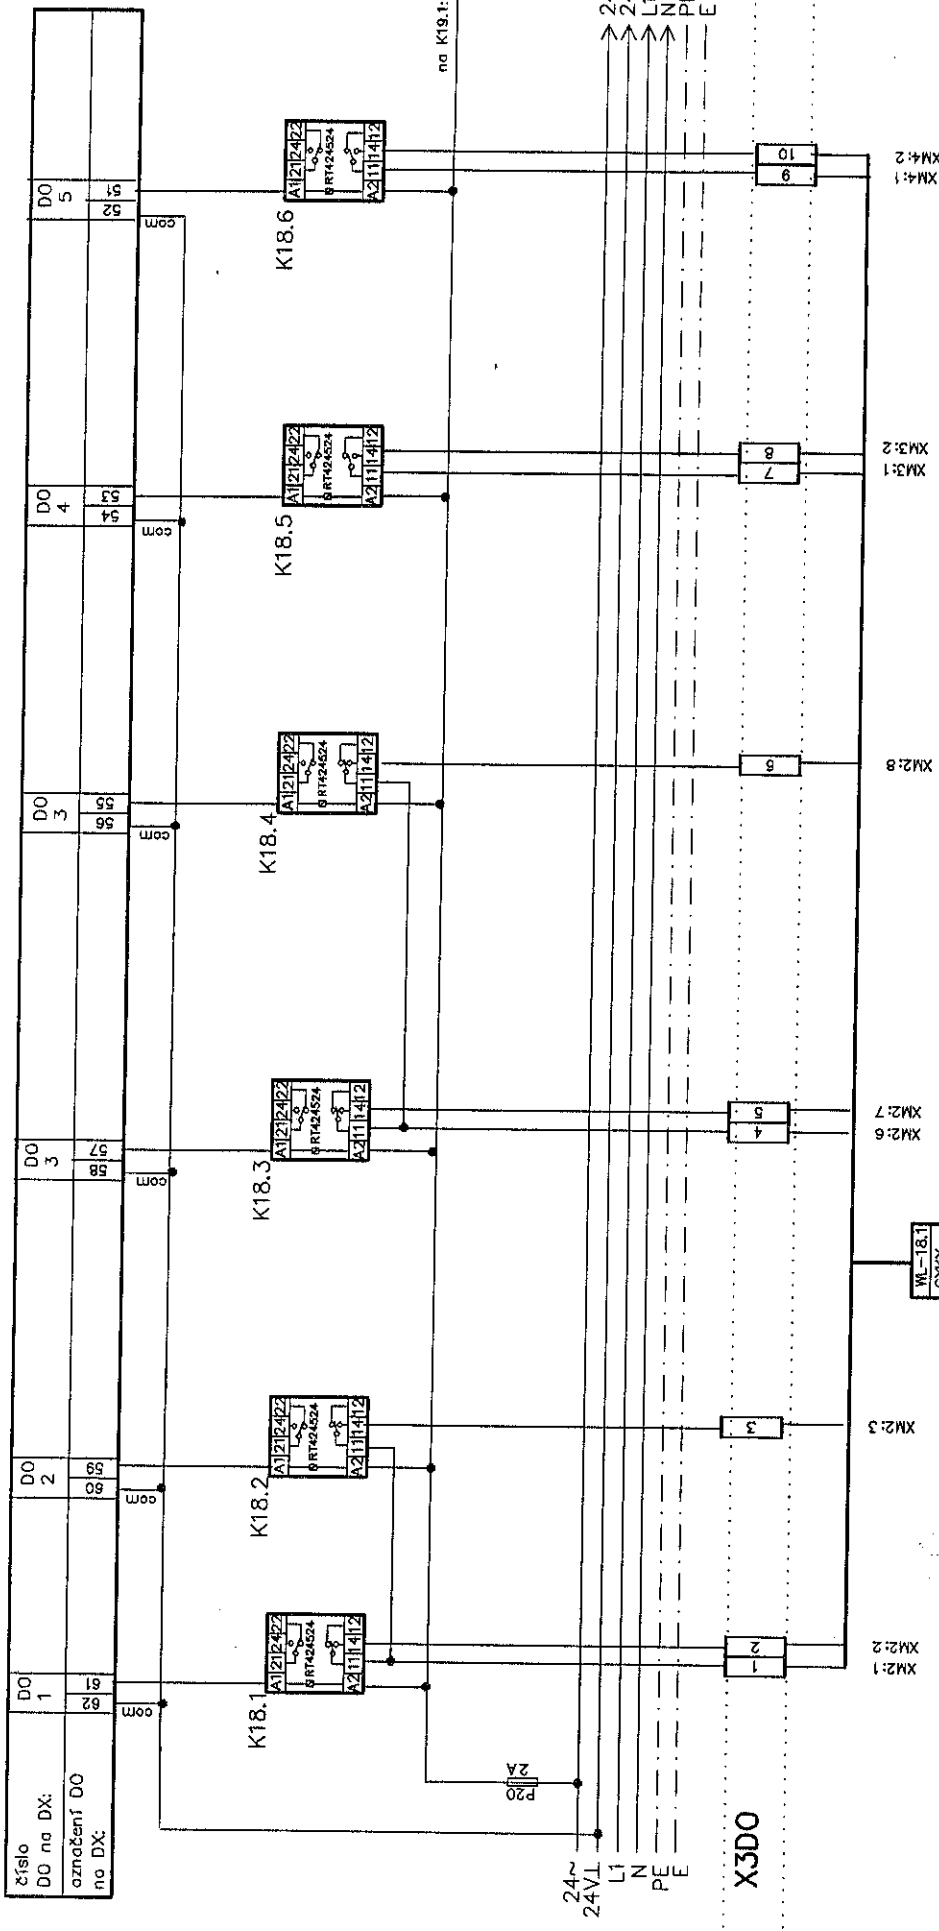


V PROVOZU

V ROZVADĚCI

START VENTILÁTORU VZT2 PŘÍVOD NÍZKÉ OTÁČKY	START VENTILÁTORU VZT2 PŘÍVOD VYSOKÉ OTÁČKY	START VENTILÁTORU VZT2 ODTAH NÍZKÉ OTÁČKY	START VENTILÁTORU VZT2 ODTAH VYSOKÉ OTÁČKY	START VENTILÁTORU VZT3 PŘÍVOD	START VENTILÁTORU VZT3 ODTAH č.1
--	---	---	--	-------------------------------------	--


LIST č.17 NEKRESLEN, NEOPUŽIT

Výpracoval: Ing.Staněk			OKRUH C. (NAZEV):			DIGITÁLNÍ VÝSTUPY 2/1 DX2 RM1			LIST č.: 18		
Kontroloval:			Změna:			A.C.:			VZT2,3		
Datum : listopad 2002			Provedl:			gym.tel.,šatny			V.C.: B_RM1_18		
			Podstanice: dx-oz								

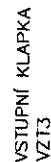


2	3	4	5	6	7	8	9	10	11	12	13	14	15	16	17	18	19	20				
OKRUH C. (NAZEV) :																						
DIGITÁLNÍ VÝSTUPY 2/2 DX2 RM1																						
Vypracoval:		Ing.Staněk																				
Kontroloval:																						
Datum :		listopad 2002																				
												Změna:		A.C.:								
												Provedl:				Z.C.:		VZT2,3				
												Podstanič:		DX-02		gym.těl.,šatny		V.C.:		B_RM1_19		

KABEL LAN DATAPAR 2x2x0,5

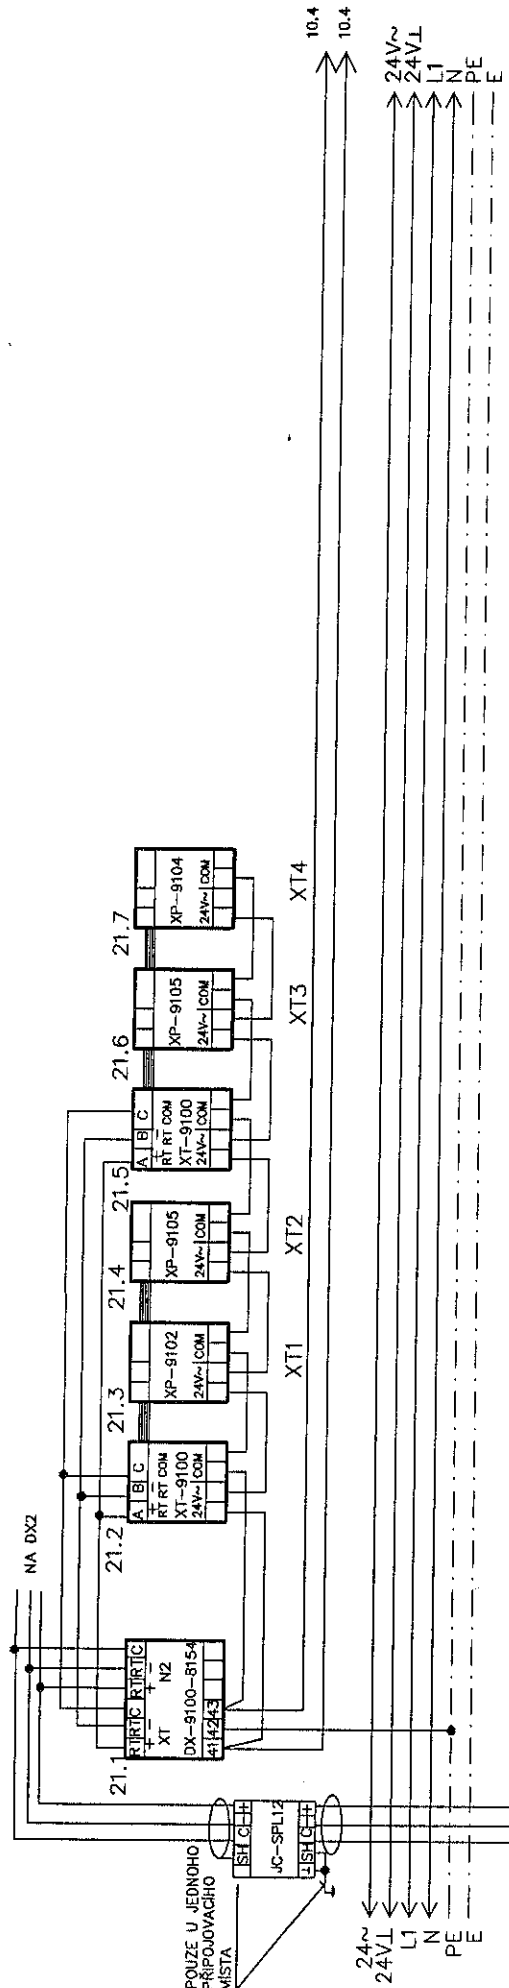

DO RM4, 1.PP


1	2	3	4	5	6	7	8	9	10	11	12	13	14	15	16	17	18	19	20
Vpracoval:			Ing.Stančík																
Kontroloval:																			
Datum			: aliposad 2002																

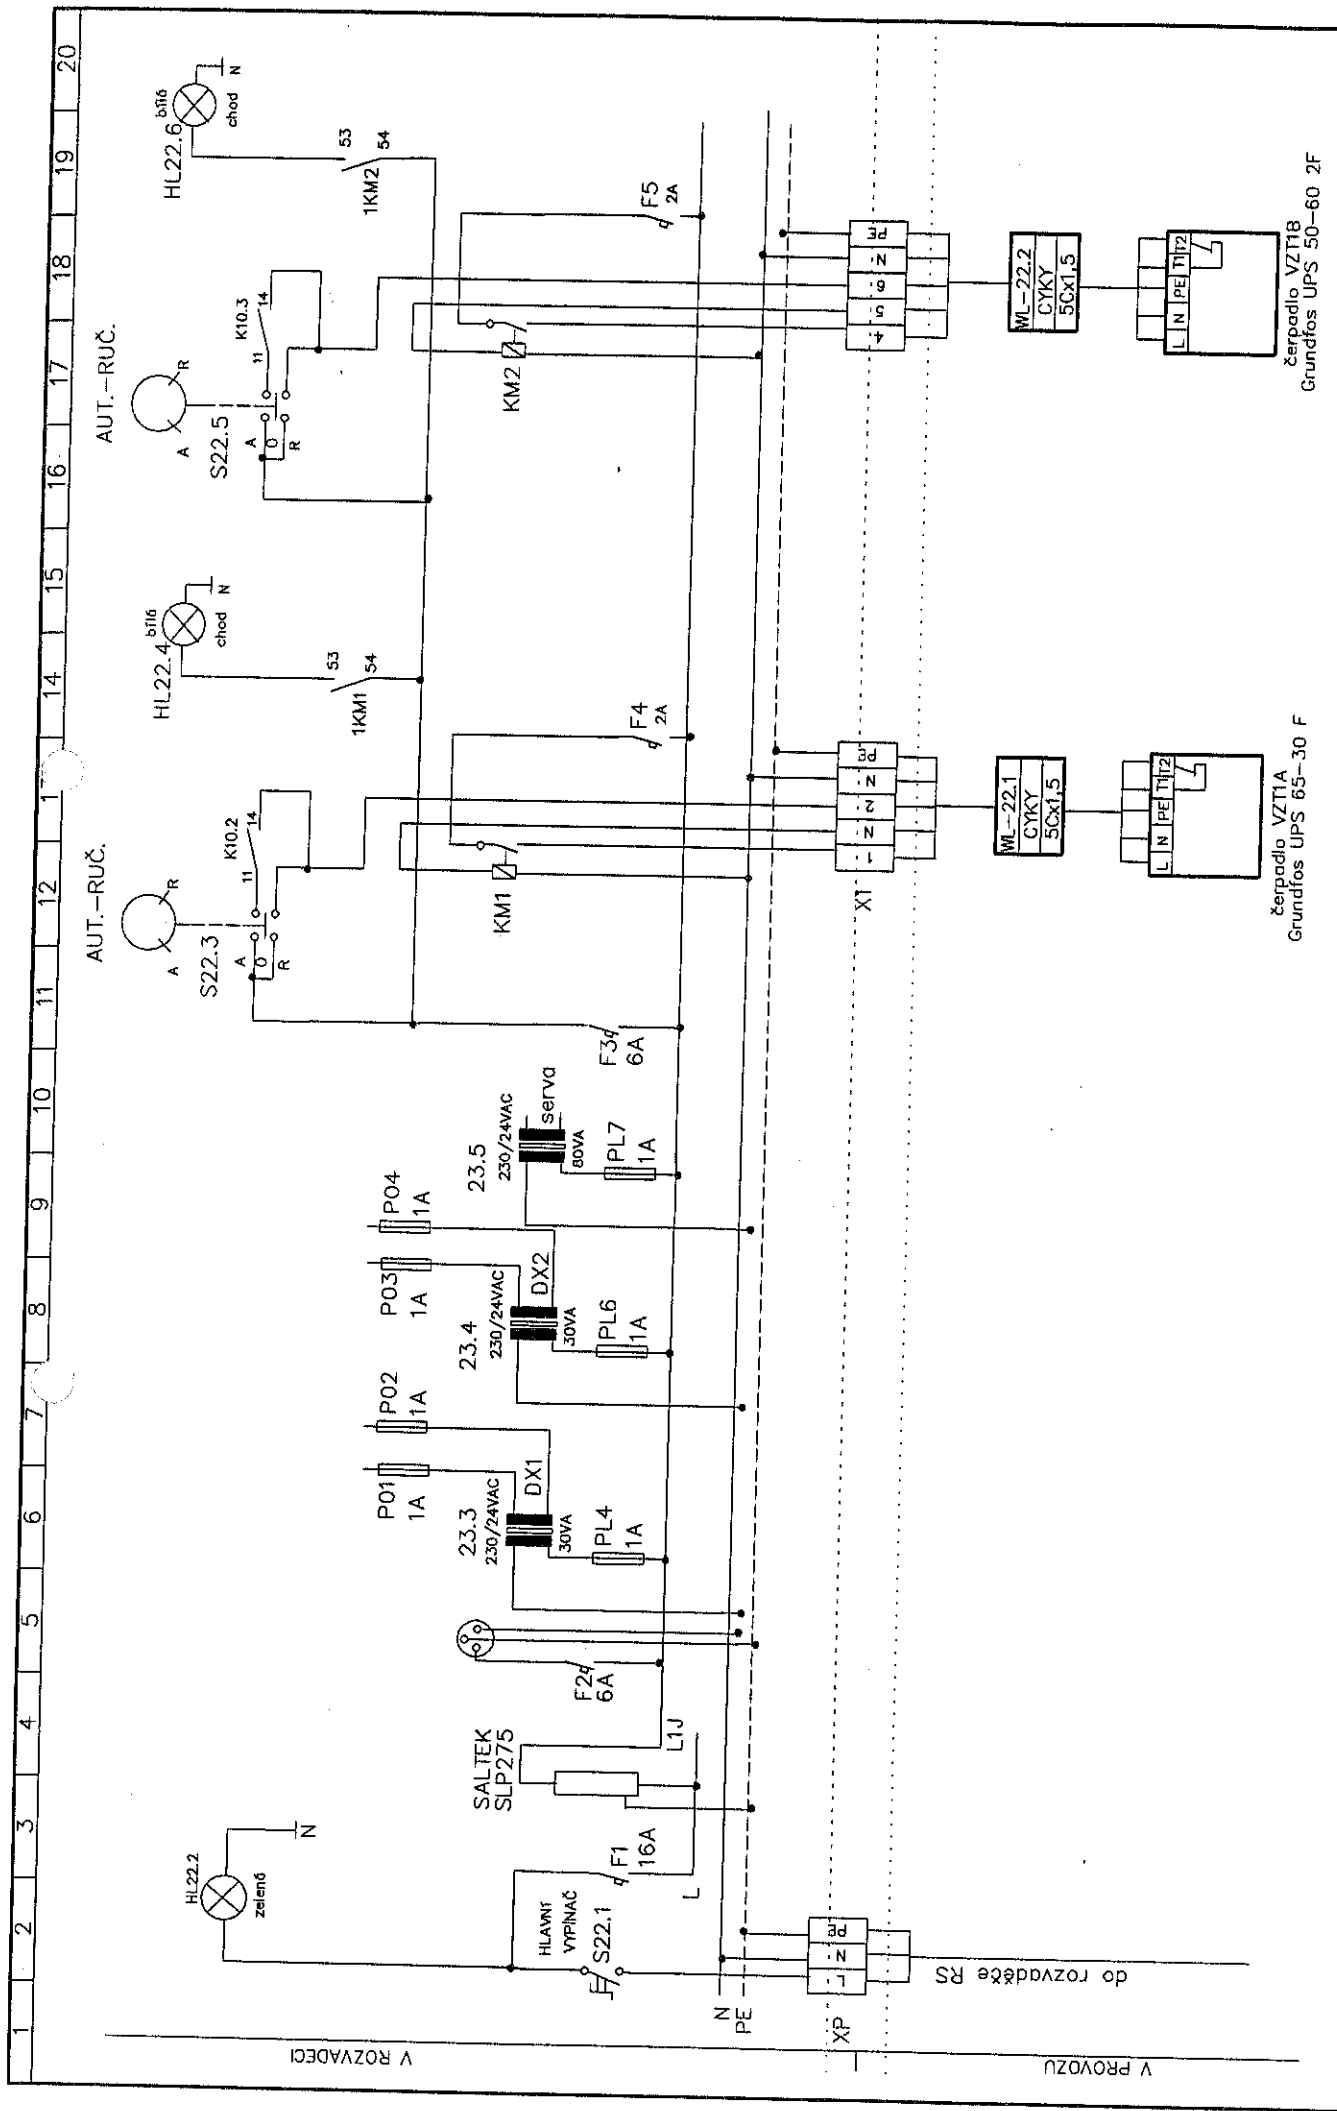

1	2	3	4	5	6	7	8	9	10	11	12	13	14	15	16	17	18	19	20
V ROZVADĚCI			V PROVOZU																
Výpracovní: Ing. Stenčík			ROZVADĚČ - RM1,																
Kontrola:			VZT1A,1B																
Datum : listopad 2002			Změna: A.C.: tělocvična, hlediš.																
			V.C.: B_RM1_22																
			LIST C.: 22																

čerpadlo VZT1B
Grundfos UPS 50-60 2F

 čerpadlo VZT1A
Grundfos UPS 65-30 F



1	2	3	4	5	6	7	8	9	10	11	12	13	14	15	16	17	18	19	20
Vpracoval: ing.Staněk			OKRUH C. (NAZEV) :																
Kontroloval:			ROZVADEČ – RM1,																
Datum : listopad 2002			VZT2,3																
			A.C.:																
			gym.těl.,šatny																
			Z.C.: VZTč.2,3																
			V.C.: B_RM1_23																
			LIST C.:																
			23																

