

ZAMĚŘENÍ SKUTEČNÉHO PROVEDENÍ STAVBY

Zpracovatel: JANKOVSKÝ MICHAL FOERSTEROVA 16 779 00 OLOMOUČ GEOMETICKÁ KANCELÁŘ TEL: 602 784647	Okres	SUMPERK	Měřítko 1:500
	Obec	ZABŘEH	
	Katastrální území	ZABŘEH	
Označení zakázky	106/2004	Objednatel: MAREK SPÁČIL NEDVEŽI 779 00 Olomouc	Souřadnicový systém S-JTSK Bpv
Zaměřil Jankovský Michal	Dne 08/2004		List katastrální mapy ZABŘEH 7-4/11
Vyhotovil Jankovský Michal	Dne 08/2004	INVESTOR: ČESKÉ DRÁHY	
Stavba: STL PLYNOVOD			

SEZNAM SOUŘADNIC
souřadnicový systém: JTSK
výškový systém : Bpv
Obec : ZÁBŘEH
Mapový list : ZÁBŘEH 7-4/11

NÁDRAŽÍ (1-23,30) STL plynovod Pe 110 dl.334.11 m


č.b.	y	x	z	délka	popis	staničení
1	569836.87	1088184.78	275.31		NAPOJENÍ	0.00
2	569837.78	1088185.18	275.23	0.99	OCHRANA	0.99
3	569839.64	1088186.33	275.19	2.19	OCHRANA	3.18
4	569840.59	1088186.91	275.05	1.11	ČICHAČKA	4.29
5	569852.13	1088194.02	275.09	13.55	ČICHAČKA	17.84
6	569852.82	1088194.36	275.10	0.77	ČICHAČKA	18.61
7	569855.67	1088195.79	275.12	3.19	CHRÁNIČKA	21.80
8	569858.16	1088197.87	275.45	3.24	TRASA	
9	569864.34	1088204.51	275.41	9.07	TRASA	
10	569874.87	1088194.01	275.35	14.87	TRASA	
11	569891.23	1088177.97	275.59	22.91	TRASA	
12	569908.25	1088161.11	275.80	23.96	TRASA	
13	569928.09	1088141.01	275.93	28.24	TRASA	
14	569944.40	1088124.58	276.14	23.15	TRASA	
15	569971.11	1088098.43	276.24	37.38	TRASA	
16	569989.37	1088080.02	276.29	25.93	TRASA	
17	570009.54	1088060.05	276.23	28.38	TRASA	
18	570021.27	1088048.90	276.04	16.18	TRASA	
19	570025.49	1088044.05	276.06	6.43	TRASA	
20	570034.24	1088035.42	276.09	12.29	TRASA	
21	570054.52	1088014.92	276.11	28.84	TRASA	
22	570063.24	1088002.24	276.30	15.39	T-KUS110/32	318.06
23	570064.46	1087999.61	276.33	2.90	TRASA	320.96
30	570070.23	1087987.79	276.16	13.15	ZÁSLEPKA	334.11





NÁDRAŽÍ (22-24-29) STL plynovod Pe 32 dl.17.52 m



č.b.	y	x	z	délka	popis	staničení
22	570063.24	1088002.24	276.30		T-KUS110/32	0.00
24	570063.75	1088002.53	276.32	0.59	OCHRANA	0.59
25	570065.06	1088003.23	276.28	1.49	OCHRANA	2.08
26	570067.64	1088004.63	276.31	2.94	TRASA	
27	570069.66	1088005.37	276.26	2.15	OCHRANA	7.17
28	570073.87	1088006.96	276.52	4.50	OCHRANA	11.67
29	570079.37	1088008.96	276.74	5.85	HUP	17.52

NÁDRAŽÍ (30-40) STL plynovod Pe 40 dl.77.52 m

č.b.	y	x	z	délka	popis	staničení
30	570070.23	1087987.79	276.16		T-KUS 110/40	0.00
31	570079.74	1087975.41	276.23	15.61	OCHRANA	15.61
32	570085.48	1087967.97	276.15	9.40	OCHRANA	25.01
33	570089.77	1087962.46	276.23	6.98	TRASA	
34	570093.50	1087958.18	276.28	5.68	TRASA	
35	570096.62	1087955.45	276.47	4.15	TRASA	
36	570100.37	1087952.67	276.85	4.67	OCHRANA	46.49
37	570105.06	1087949.27	277.12	5.79	OCHRANA	52.28
38	570108.69	1087946.33	276.70	4.67	TRASA	
39	570112.50	1087942.15	276.69	5.66	TRASA	
40	570123.84	1087951.83	277.03	14.91	HUP	77.52

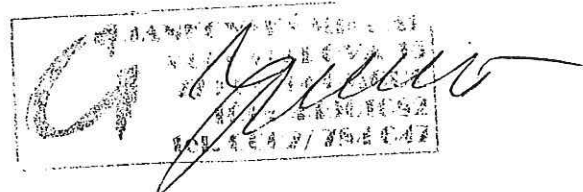

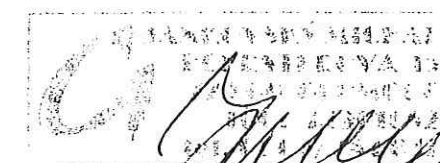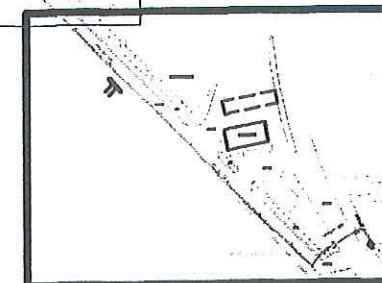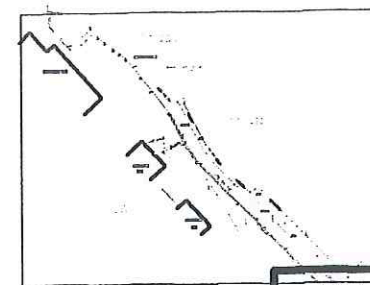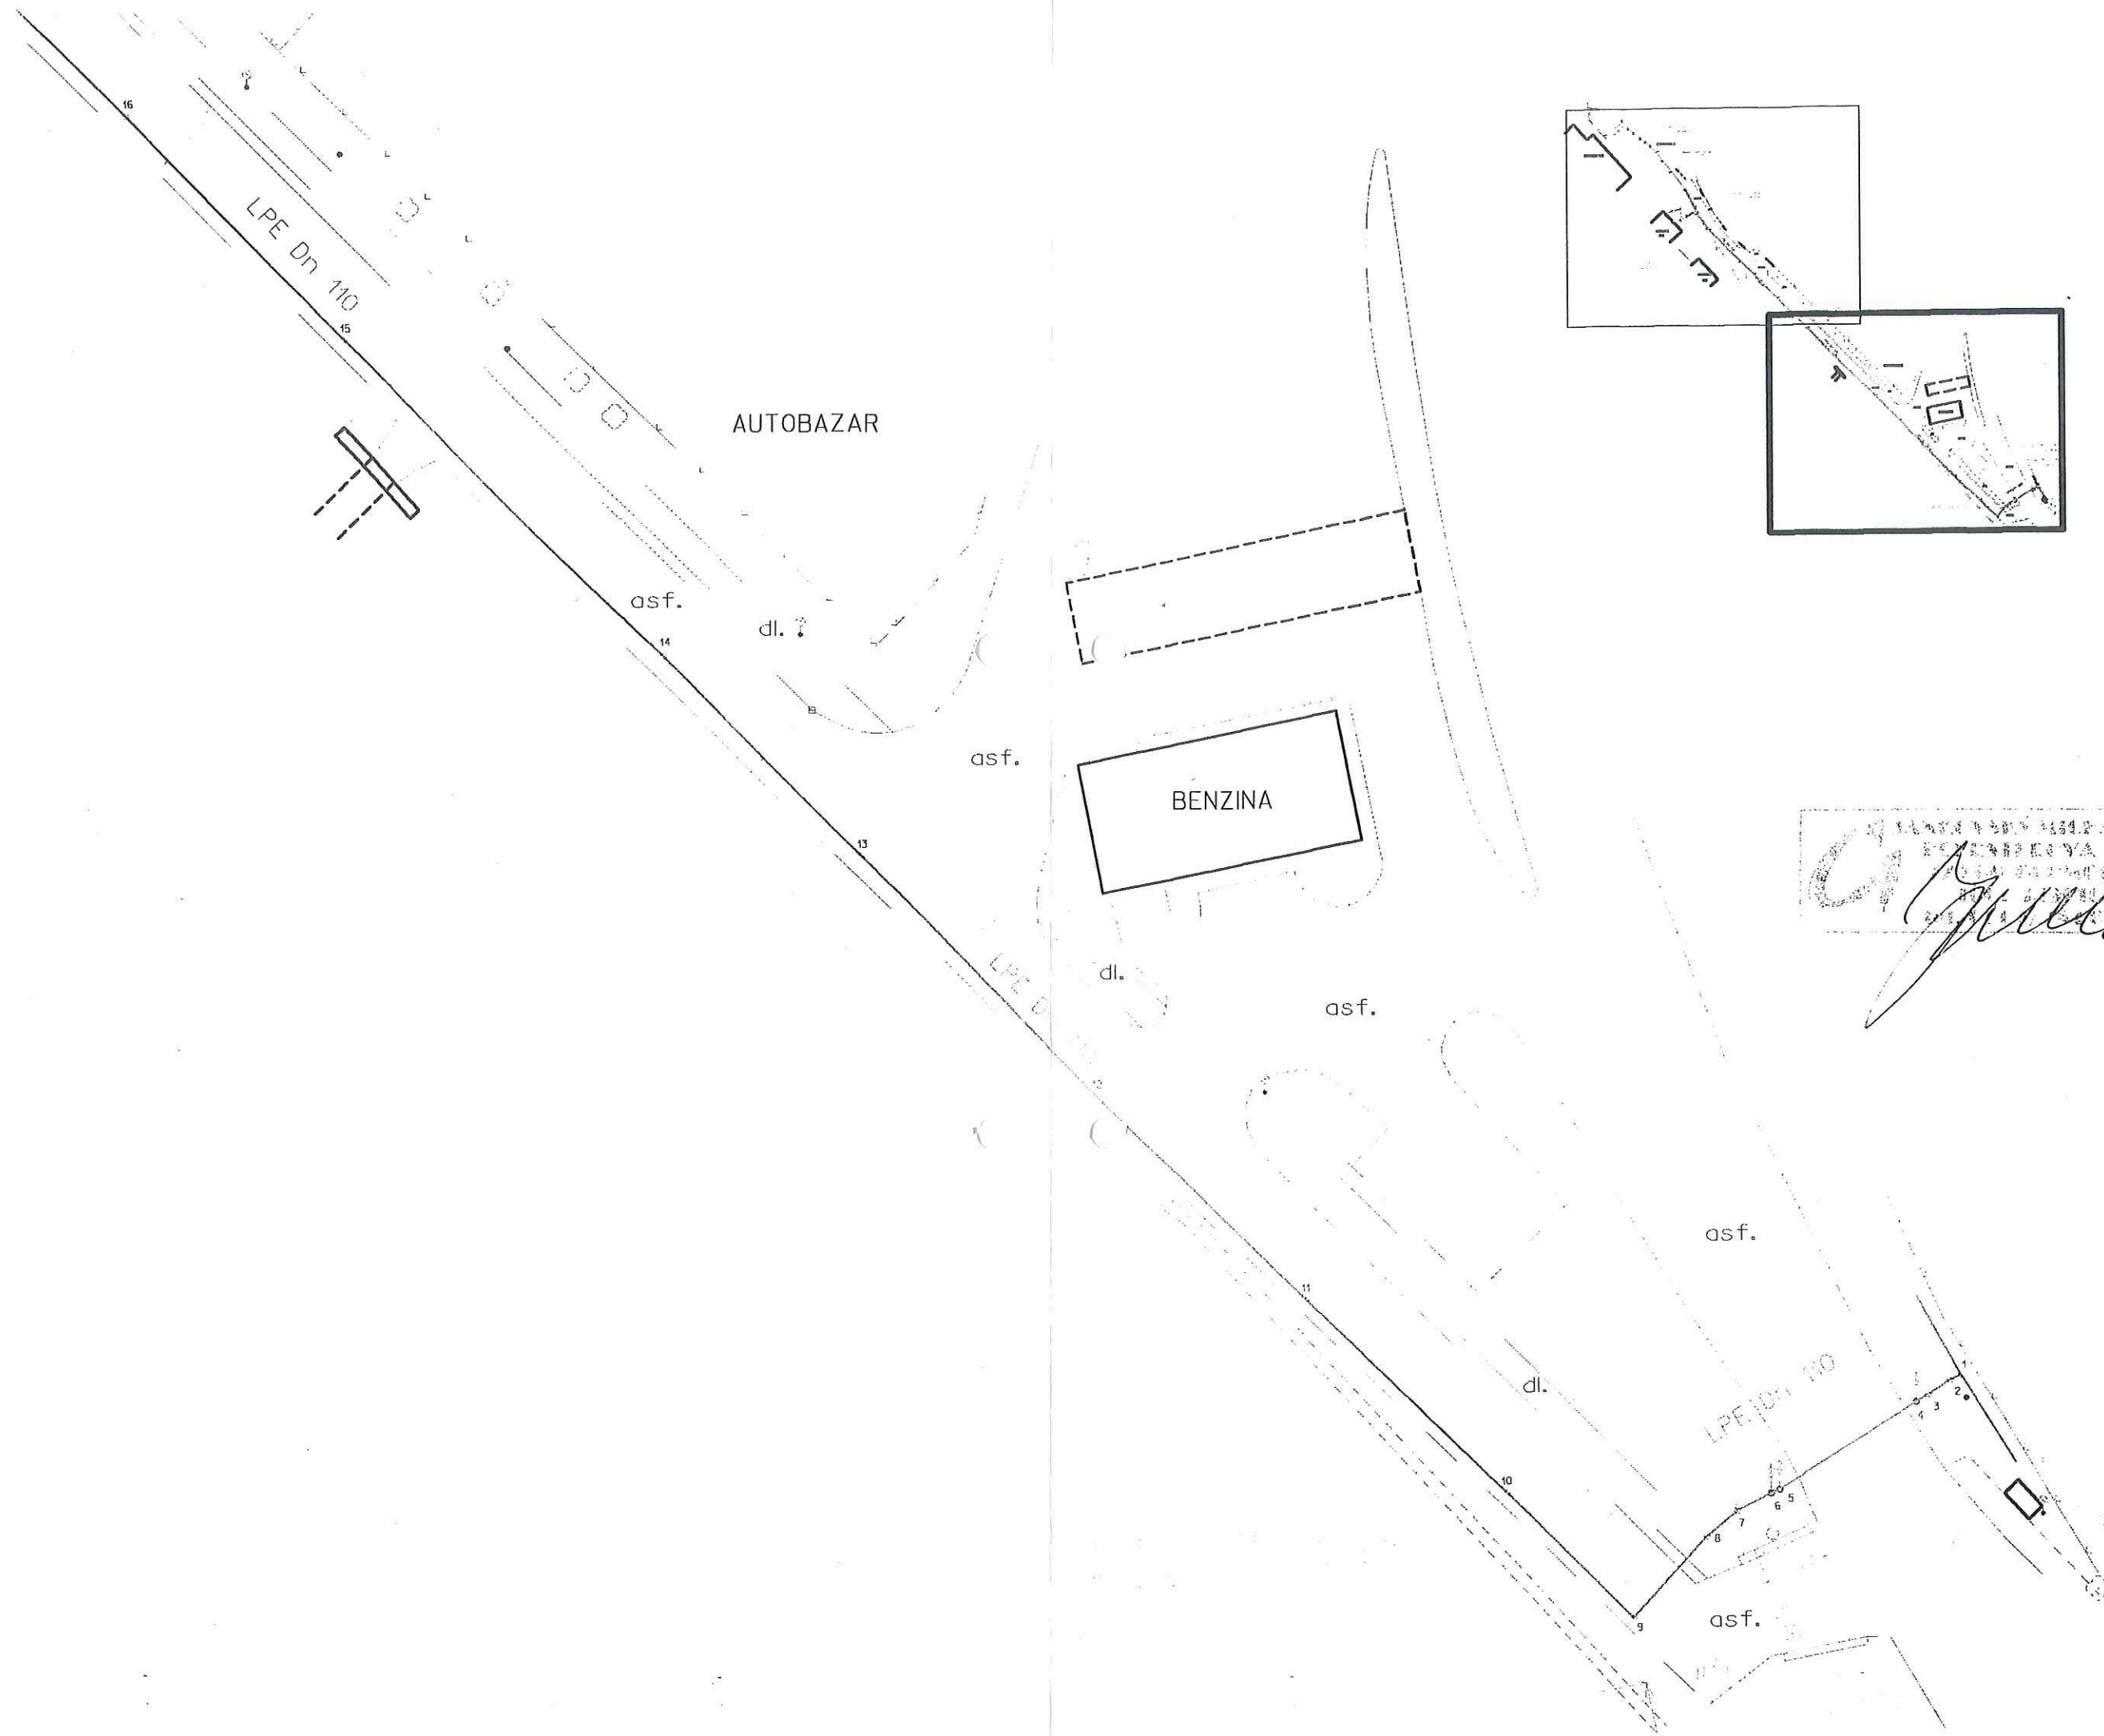

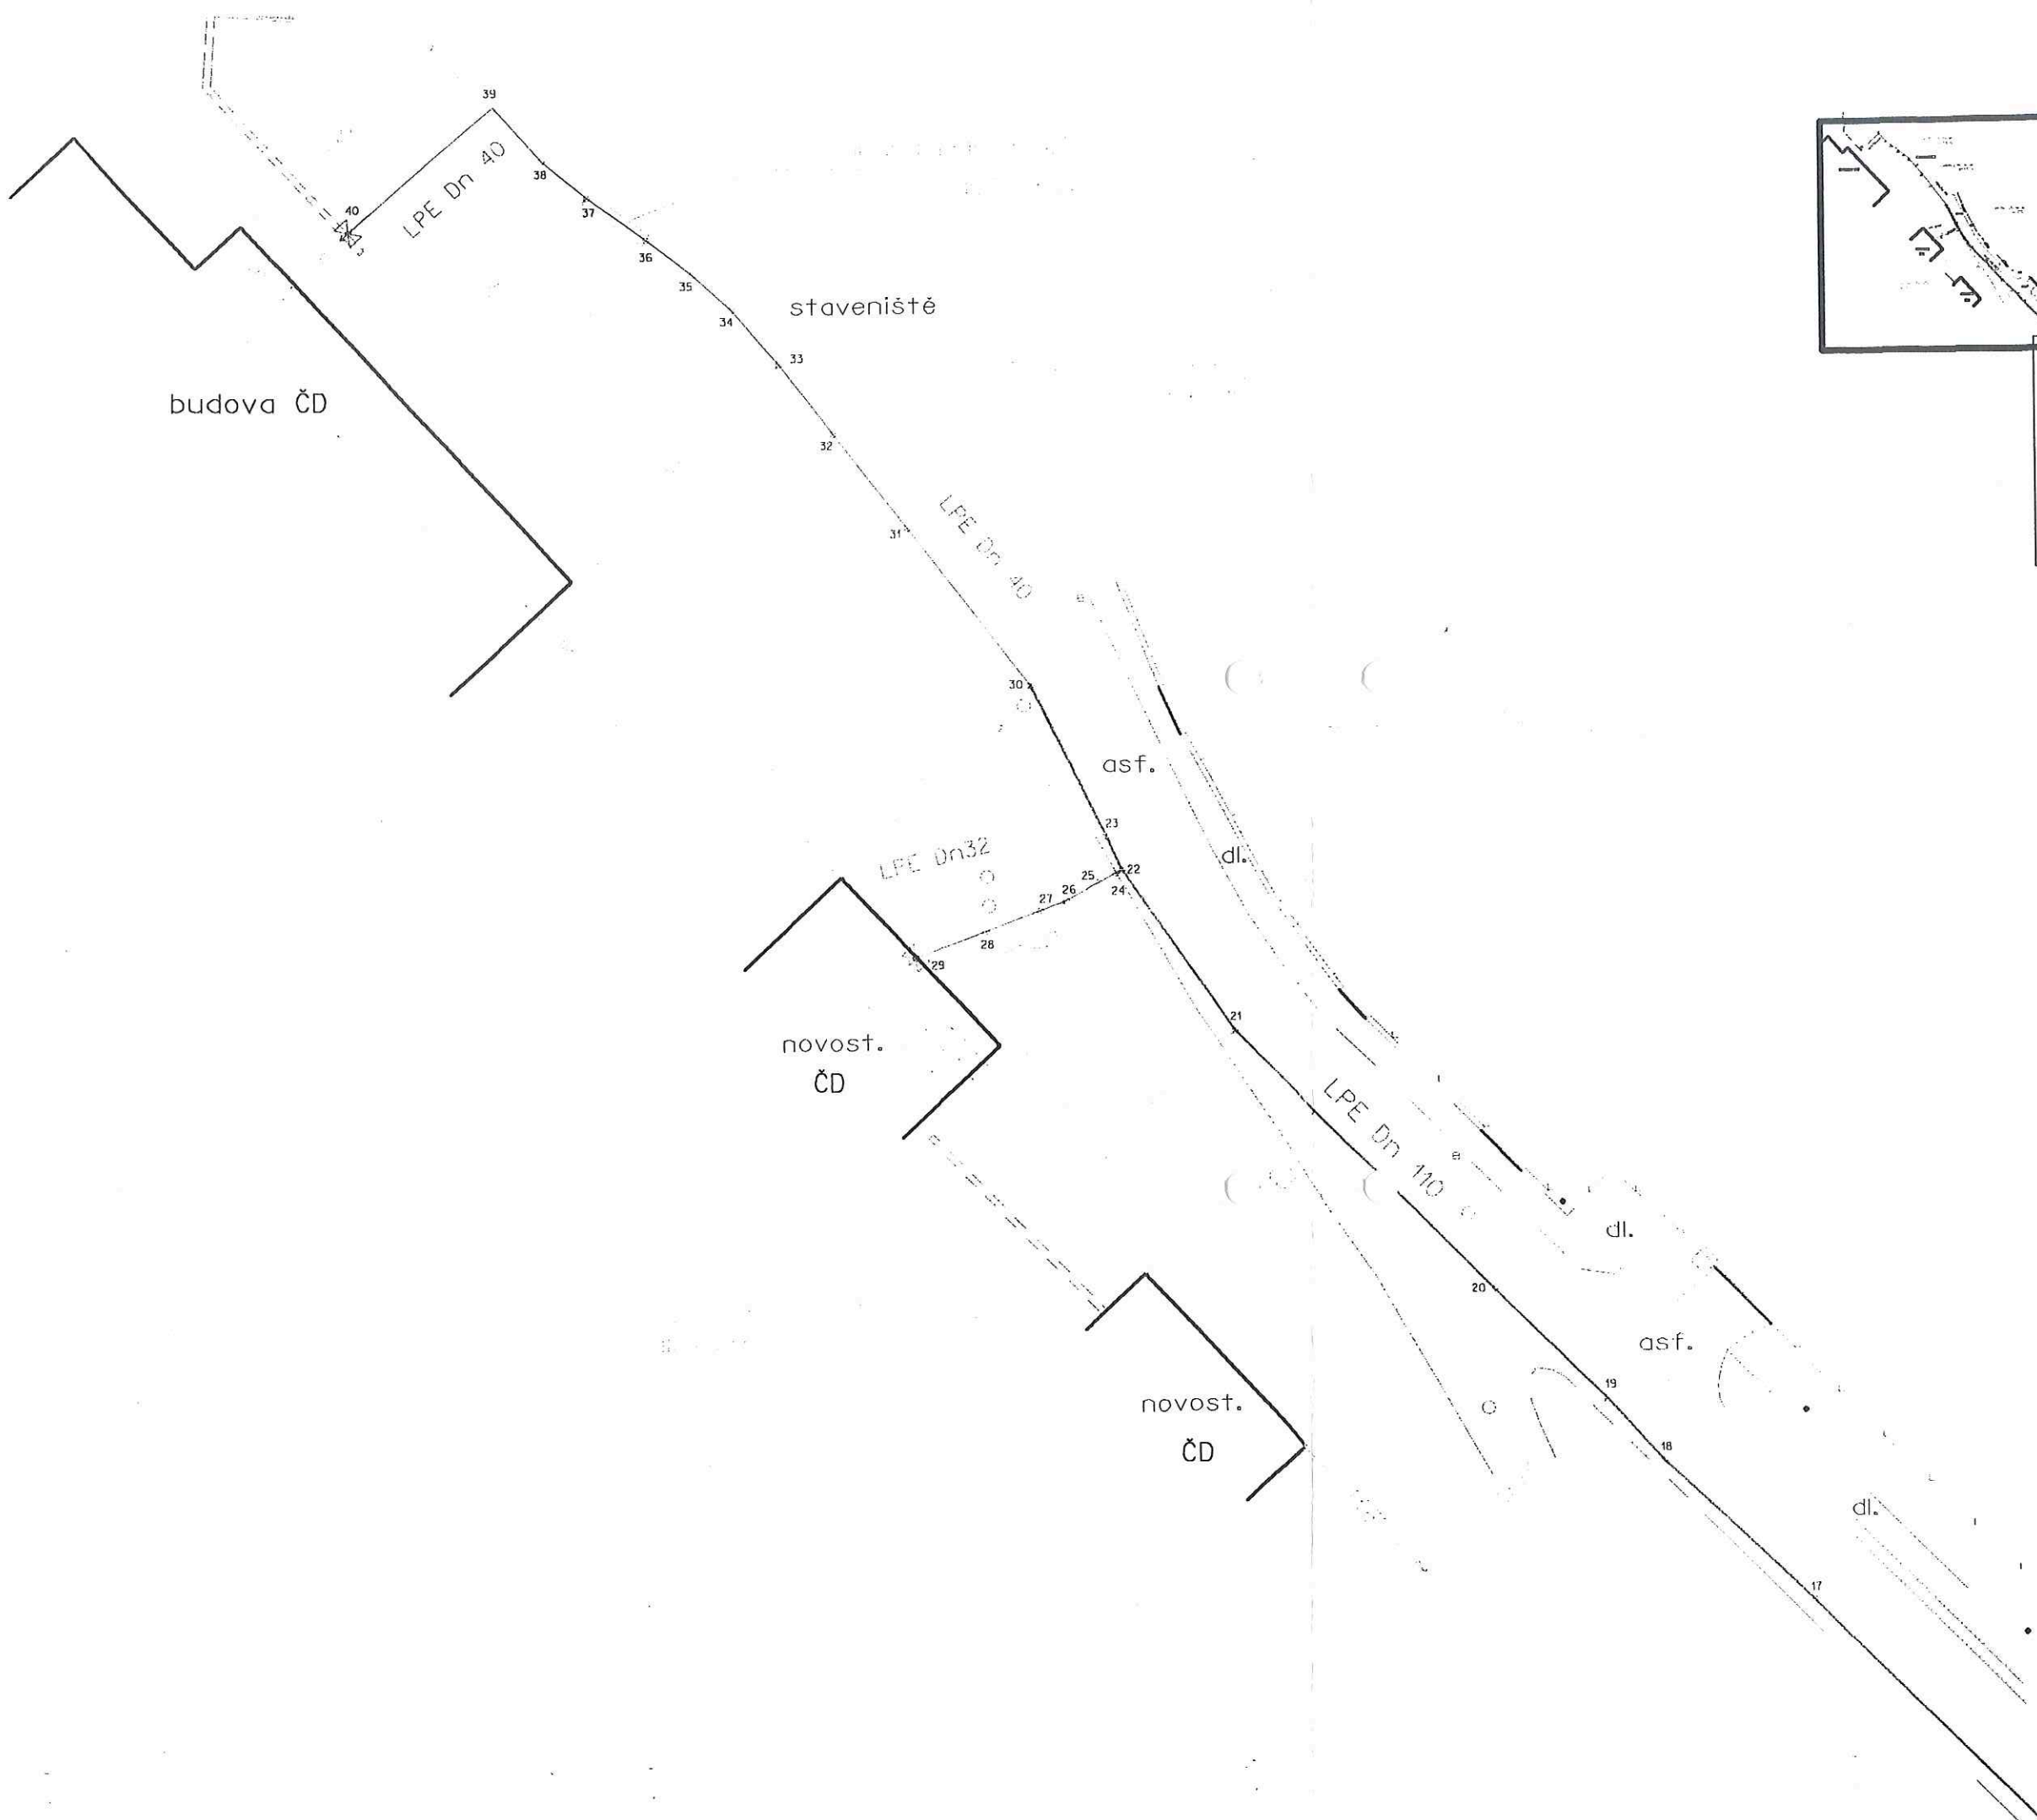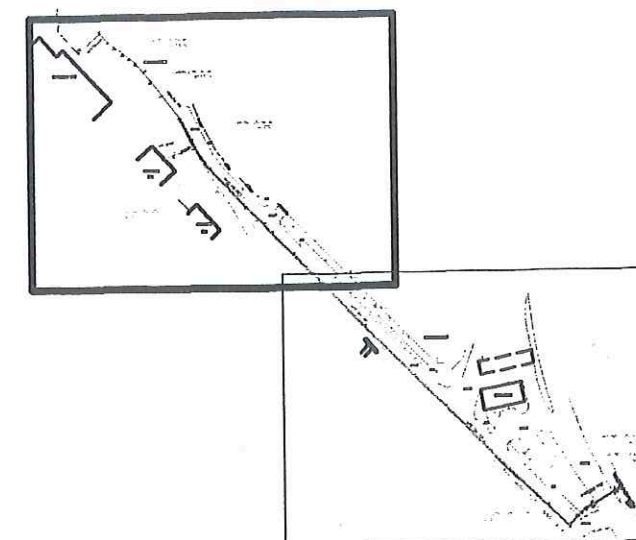

Ověřovací doložka změny datového formátu dokumentu podle § 69a zákona č. 499/2004 Sb.

Doložka číslo: 5959743

Původní datový formát: application/pdf

UUID původní komponenty: 479e61da-91f7-40b2-a1d1-300b88a56917

Jméno a příjmení osoby, která změnu formátu dokumentu provedla:

System ERMS (zpracovatel dokumentu Luboš ŠEVČÍK)

Subjekt, který změnu formátu provedl: Správa železnic, státní organizace

Datum vyhotovení ověřovací doložky: 16.09.2025 11:49:30

Hash komponenty: 8bddbe64185f9fb71353b132096578d9b47ff57765bc551605d9306c1edf1c24

Hashovací funkce: sha256Hex



3bf154a9-56c4-47c3-96ff-788155ffe4f6